
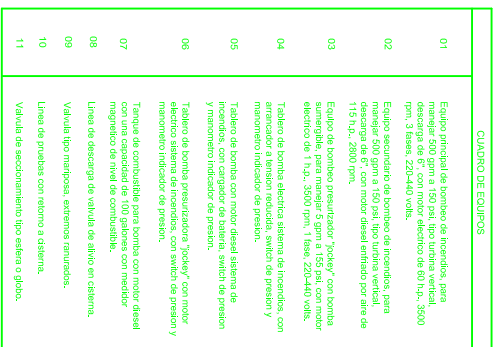



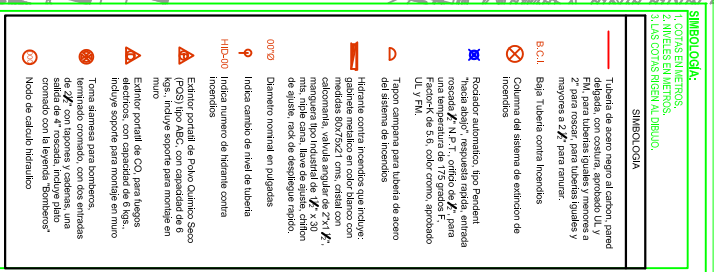

|   |                                     |
|---|-------------------------------------|
| <b>CLAVE DEL PLANO:</b><br>01-PC1-CONJUNTO                                                                           |                                     |
| <b>CONTENIDO:</b><br>INSTALACION CONTRA INCENDIO<br>CUARTO DE MAQUINAS                                               |                                     |
| <b>ESCALA:</b><br>1:30                                                                                               | <b>FECHA:</b><br>10 de febrero 2013 |
| <b>DISEÑO:</b><br>FARRER                                                                                             | <b>REVISOR:</b><br>AS BUILT         |
| <b>APROBADO:</b><br>ESCALA GRAFICA:                                                                                  |                                     |