
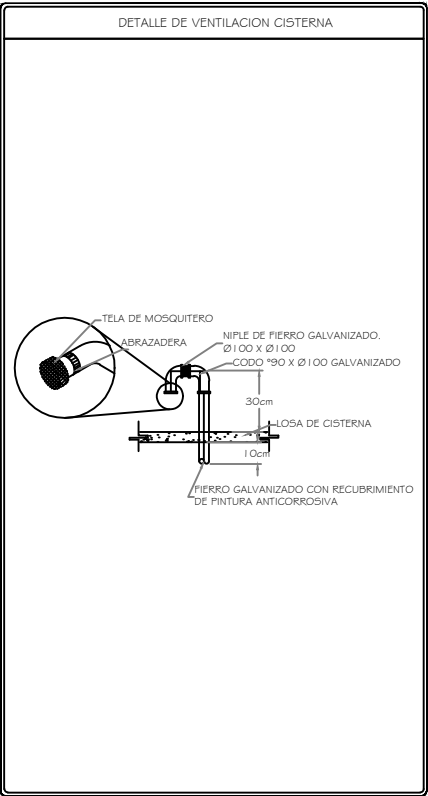
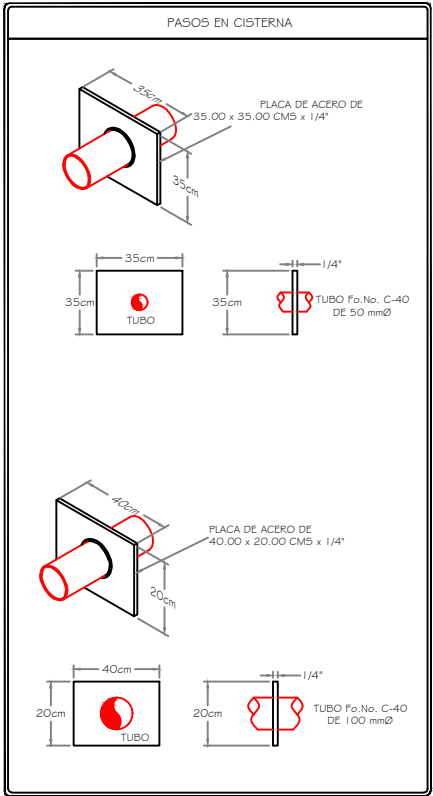
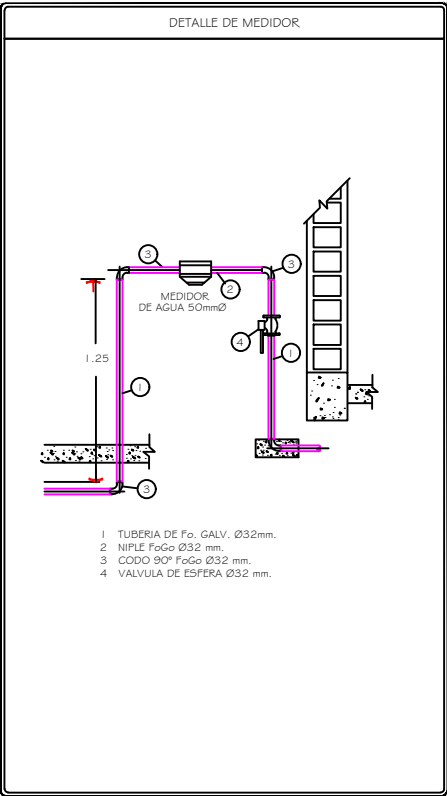
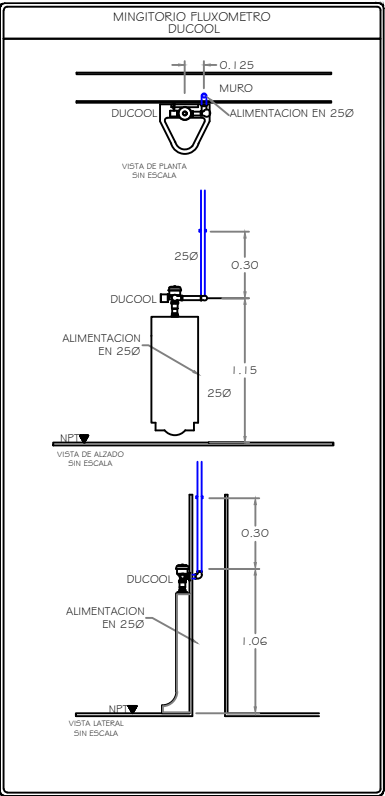
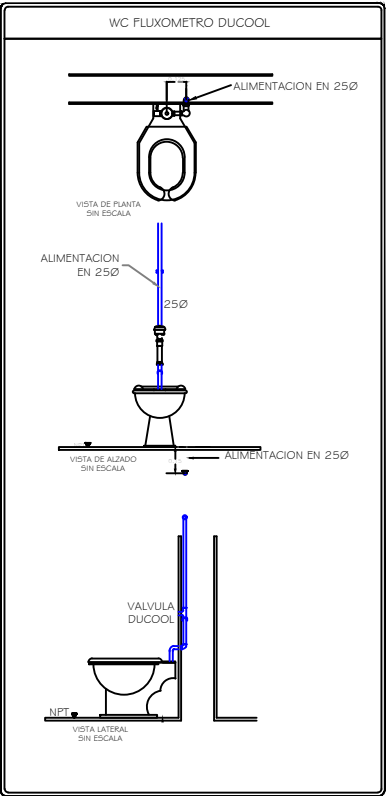


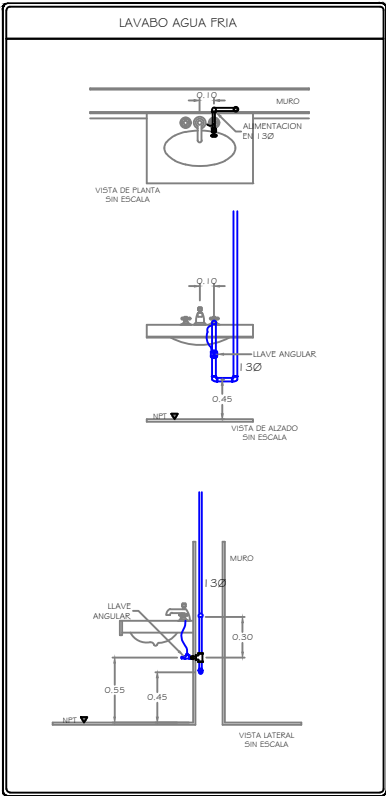

SIMBOLOGIA:

1. COTAS EN METROS.
2. NIVELES EN METROS.
3. LAS COTAS RIGEN AL DIBUJO.

SIMBOLOGIA

TUBO DE PVC HID. C-40 PARA LINEA DE AGUA POTABLE

TUBERIA DE COBRE TIPO M PARA TOMA DOMICILIARIA

VALVULA COMPUERTA

VALVULA CHECK

TUERCA UNION

VALVULA COMPUERTA VERTICAL

SCAF

SCAF

SCAF

SCAF

TEE HACIA ABAJO

TEE

CODO 90°

CUADRO DE MEDICION DE AGUA






SUBE VALVULA ELIMINADORA DE AIRE

NOTA:

1.- TODOS LOS DIAMETROS ESTAN EN MILIMETROS

2.- EL ARMADO DE CASA DE MAQUINAS SERA EN COBRE TIPO "M"

3.- LOS CABEZALES SERAN DE COBRE TIPO "M"

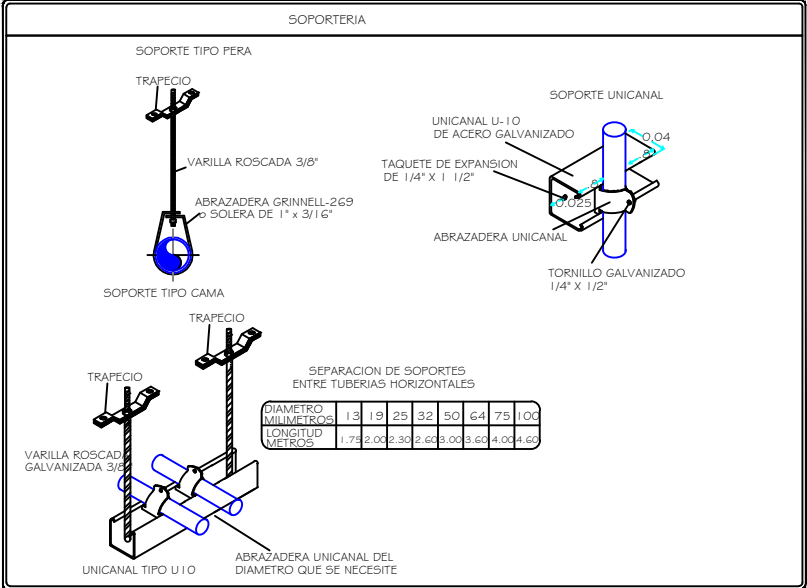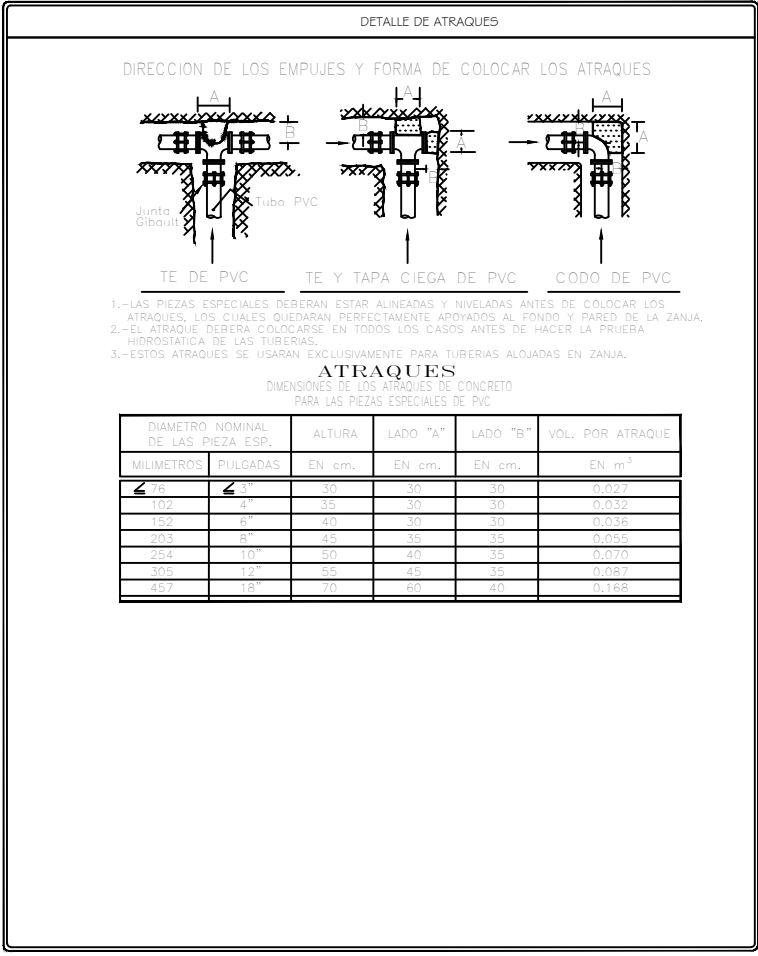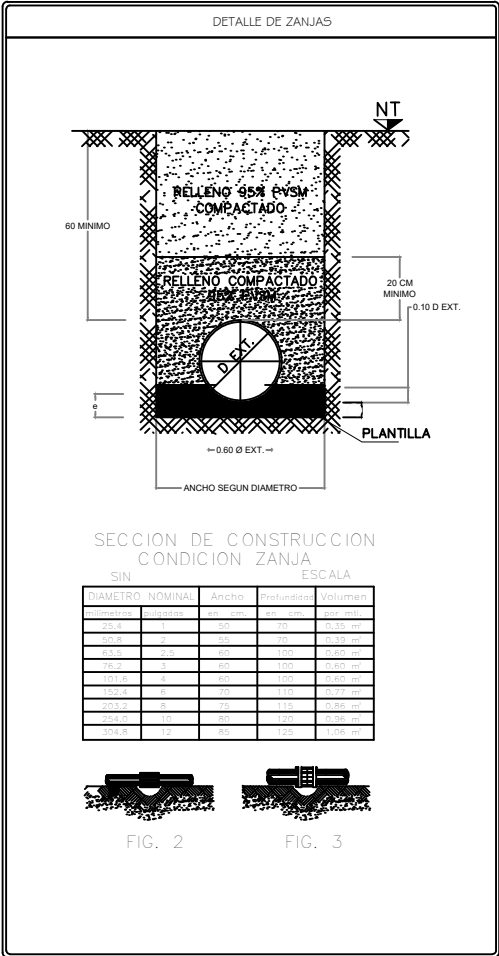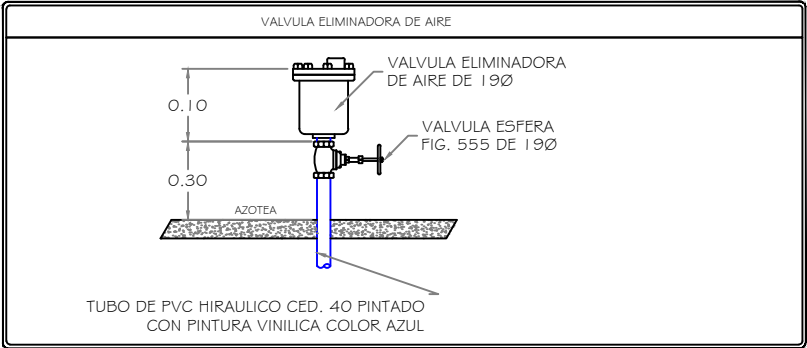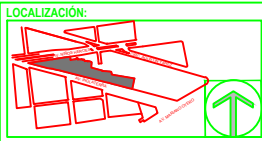

NOTAS:

1.-Este documento es propiedad de la ASEA y no debe ser reproducido sin el consentimiento escrito de la ASEA.


REPRESENTANTE LEGAL

ING. ALDO ROBAS GARCIA

DIRECTOR DE PROYECTOS

ARG. GERSON CHANEZ GUAMAN

COLABORADORES:

ARG. ALDO ROBAS GARCIA

ARG. BRENDA ALEJANDRA FUENTES GOMEZ

ASEJ

TITULAR MAESTRO EN DERECHO ALONSO GODOY RELAYO

TEI

NOMBRE DEL PROYECTO:

ELABORACION DEL PROYECTO EJECUTIVO RELATIVO AL EDIFICIO NUEVO DE LA ASEA, ASI COMO LA DIRECCION GENERAL Y SUPERVISION DE LA OBRA.

UBICACION DEL PROYECTO:

AV. NIÑOS HEROES No. 2409 COL. MODERNA GUADALAJARA, JALISCO

CLAVE DEL PLANO:

01-4H-02

CONTENIDO:

INSTALACION HIDRAULICA DETALLES

ESCALA:

ENERO 2014

REVISOR:

DIBUJO:

APROBO:

REVISION:

ESCALA GRAFICA:

AS BUILT