

2 SECCION 1 CARCAMO
ESCALA 1 : 20

MOTOBOMBA SUMERGIBLE PARA DRENAJE MOD. DRAINEX501 /323 0.5HP, 3.7KW, 13AMPS. 3 FASES 220 VOLTS, 2" DESCARGA, 40MM. PASO DE SOLIDOS EN SUSPENSION, HIERRO FUNDIDO, 500 LPM. A 19 MTS.


SIMBOLOGIA	
	TUBERIA DE PVC HIDRAULICO CED. 40 PARA ARMADO DE EQUIPOS DE BOMBEO
	TUBERIA DE PVC HIDRAULICO CED. 40 PARA LINEA DE DREN DE FONDO
	TUBERIA DE PVC HIDRAULICO CED. 40 PARA LINEA DE BOQUILLA DE BARREDORA
	VALVULA COMPUERTA
	TUERCA UNION
	VALVULA VERTICAL COMPUERTA
	SUBE COLUMNA
	BAJA COLUMNA
	TEE HACIA ABAJO
	TEE
	CODO 90°

NOTA 1: TODOS LOS DIAMETROS SON EN MILIMETROS

SIMBOLOGIA:
1. COTAS EN METROS.
2. NIVELES EN METROS.
3. LAS COTAS RIGEN AL DIBUJO.

LOCALIZACION:

1 2 - HIDRAULICA CARCAMO
ESCALA 1 : 20

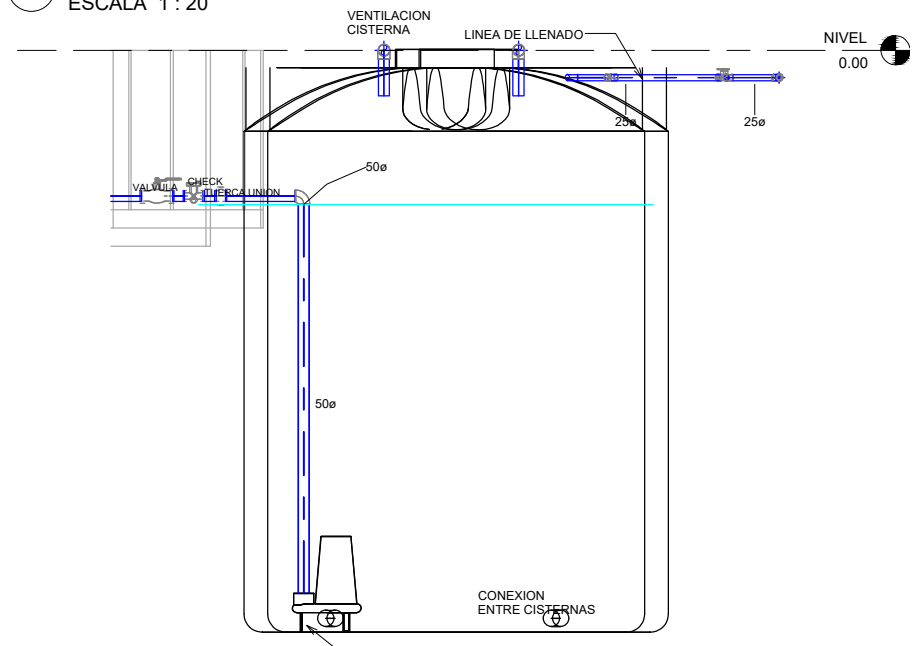

3 SECCION 2 CARCAMO
ESCALA 1 : 20

MOTOBOMBA SUMERGIBLE PARA DRENAJE MOD. DRAINEX501 /323 0.5HP, 3.7KW, 13AMPS. 3 FASES 220 VOLTS, 2" DESCARGA, 40MM. PASO DE SOLIDOS EN SUSPENSION, HIERRO FUNDIDO, 500 LPM. A 19 MTS.

NOTAS:
AUTOR DE CONFORMACION: [Redacted]

REPRESENTANTE LEGAL: ING. JUAN JOSÉ MARTÍNEZ TELDO	
DIRECTOR DE PROYECTOS: ABD. GERSON CHÁVEZ GUZMÁN	
COLABORADORES: ABD. ALDO ROSAS GARCÍA ABD. BRINDA ALEJANDRA FUENTES GÓMEZ	

ASEJ AUTONOMA SUPERIOR DEL ESTADO DE JALISCO
TITULAR MAESTRO EN DERECHO ALONSO GODOY PELAYO

TEI

NOMBRE DEL PROYECTO:
ELABORACION DEL PROYECTO EJECUTIVO RELATIVO AL EDIFICIO NUEVO DE LA ASEJ, ASÍ COMO LA DIRECCION GENERAL Y SUPERVISION DE LA OBRA, ANEXO A CONTRATO N° ASEJ-0307/2012

UBICACION DEL PROYECTO:
AV. NIÑOS HEROES No. 2409 COL. MODERNA GUADALAJARA, JALISCO

CLAVE DEL PLANO:
04-IH-02

CONTENIDO:
INSTALACION HIDRAULICA MURO LLORON CM

ESCALA: 1 : 20	FECHA: ENERO 2014
REVISO:	DIBUJO: LIC. S.I.A.R.
APROBO:	REVISION: AS BUILT
ESCALA GRAFICA:	