



1 - HIDRAULICA CARCAMO
ESCALA 1 : 20

2 SECCION 1 CARCAMO
ESCALA 1 : 20

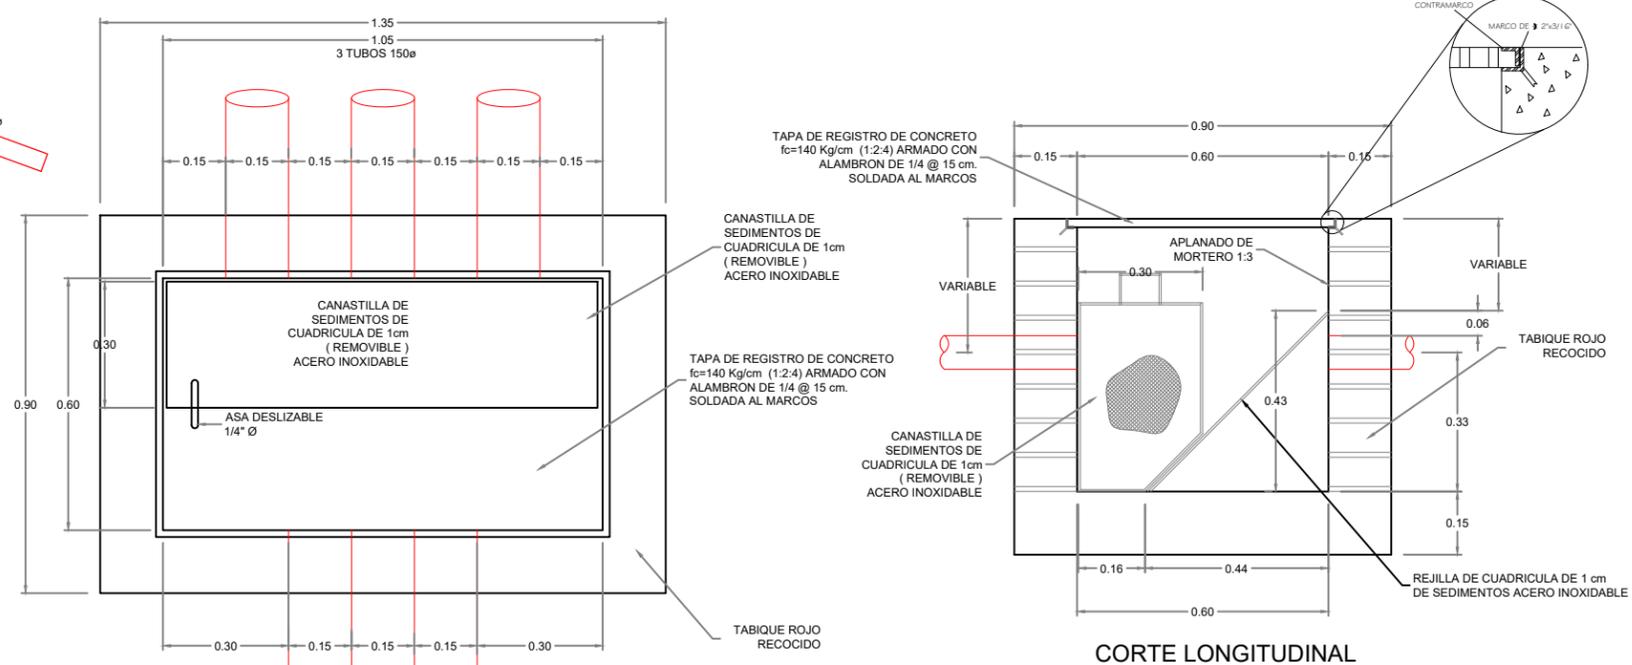


CORTE LONGITUDINAL

PLANTA

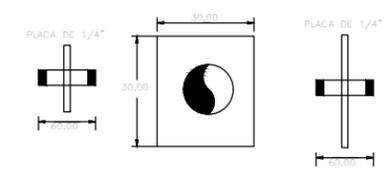

REJILLA

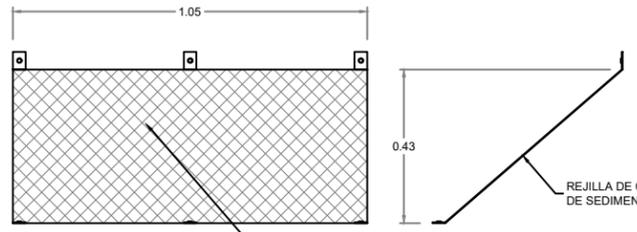


DETALLE DE INSTALACION TRAMPA DE SOLIDOS
ACOT. CM

SIMBOLOGIA	
	TUBERIA DE PVC SANITARIO TIPO NORMA PARA LINEA DE DRENAJE
	TUBERIA DE PVC HIDRAULICO CED. 40 PARA LINEA DE BOQUILLA DE BARREDORA
	VALVULA COMPUERTA
	TUERCA UNION
	VALVULA VERTICAL COMPUERTA
	SUBE COLUMNA
	BAJA COLUMNA
	TEE HACIA ABAJO
	TEE
	CODO 90°

NOTA 1 : TODOS LOS DIAMETROS SON EN MILIMETROS

SIMBOLOGIA:
1. COTAS EN METROS
2. NIVELES EN METROS
3. LAS COTAS RIGEN AL DIBUJO.

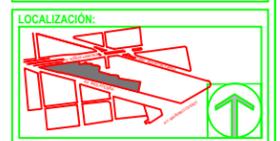

NOTAS:

REPRESENTANTE LEGAL
ING. ALDO ROSAS GARCÍA
DIRECTOR DE PROYECTOS
ARQ. GERSON CHÁVEZ GUZMÁN

COLABORADORES:
ARQ. ALDO ROSAS GARCÍA
ARQ. BRENDA ALEJANDRA FUENTES GÓMEZ



TITULAR MAESTRO EN DERECHO ALONSO GODOY RELAYO



NOMBRE DEL PROYECTO:
ELABORACIÓN DEL PROYECTO EJECUTIVO RELATIVO AL EDIFICIO NUEVO DE LA ASEJ ASÍ COMO LA DIRECCIÓN GENERAL Y SUPERVISIÓN DE LA OBRA (MEDIO CONTROL) - ASEJ (04-IS-02)

UBICACIÓN DEL PROYECTO:
AV. NIÑOS HEROES No. 2400 COL. MODERNA
GUADALAJARA, JALISCO

CLAVE DEL PLANO:
04-IS-02

CONTENIDO:
INSTALACION SANITARIA MURO LLORON CM

ESCALA: 1 : 20	FECHA: ENERO 2014
REVISO:	DIBUJO: LIC. S.I.A.R.
APROBO:	REVISIÓN: AS BUILT
ESCALA GRÁFICA:	

3 SECCION 2 CARCAMO
ESCALA 1 : 20

