



SIMBOLOGIA	
	TUBERIA DE PVC SANITARIO TIPO NORMA PARA LINEA DE AGUAS NEGRAS.
	TUBERIA DE PVC SANITARIO TIPO NORMA PARA LINEA DE VENTILACION.
	TUBERIA DE PVC SANITARIO TIPO NORMA PARA LINEA DE VENTILACION POR PISO.
	TUBERIA DE PVC HID CED 40 PARA LINEA DE BOMBEO DE CARCAMO EN SOTANO.
	BAJANTE DE AGUAS NEGRAS
	SUBE COLUMNA DE VENTILACION
	YEE
	CODO 45°
	REGISTRO SANITARIO
	DIFERENCIA NIVEL DE TAPA ARRASTRE
	TAPON REGISTRO
	COLADERA FOSA MOD. INDICADO

NOTA: TODOS LOS DIAMETROS SON EN MILIMETROS

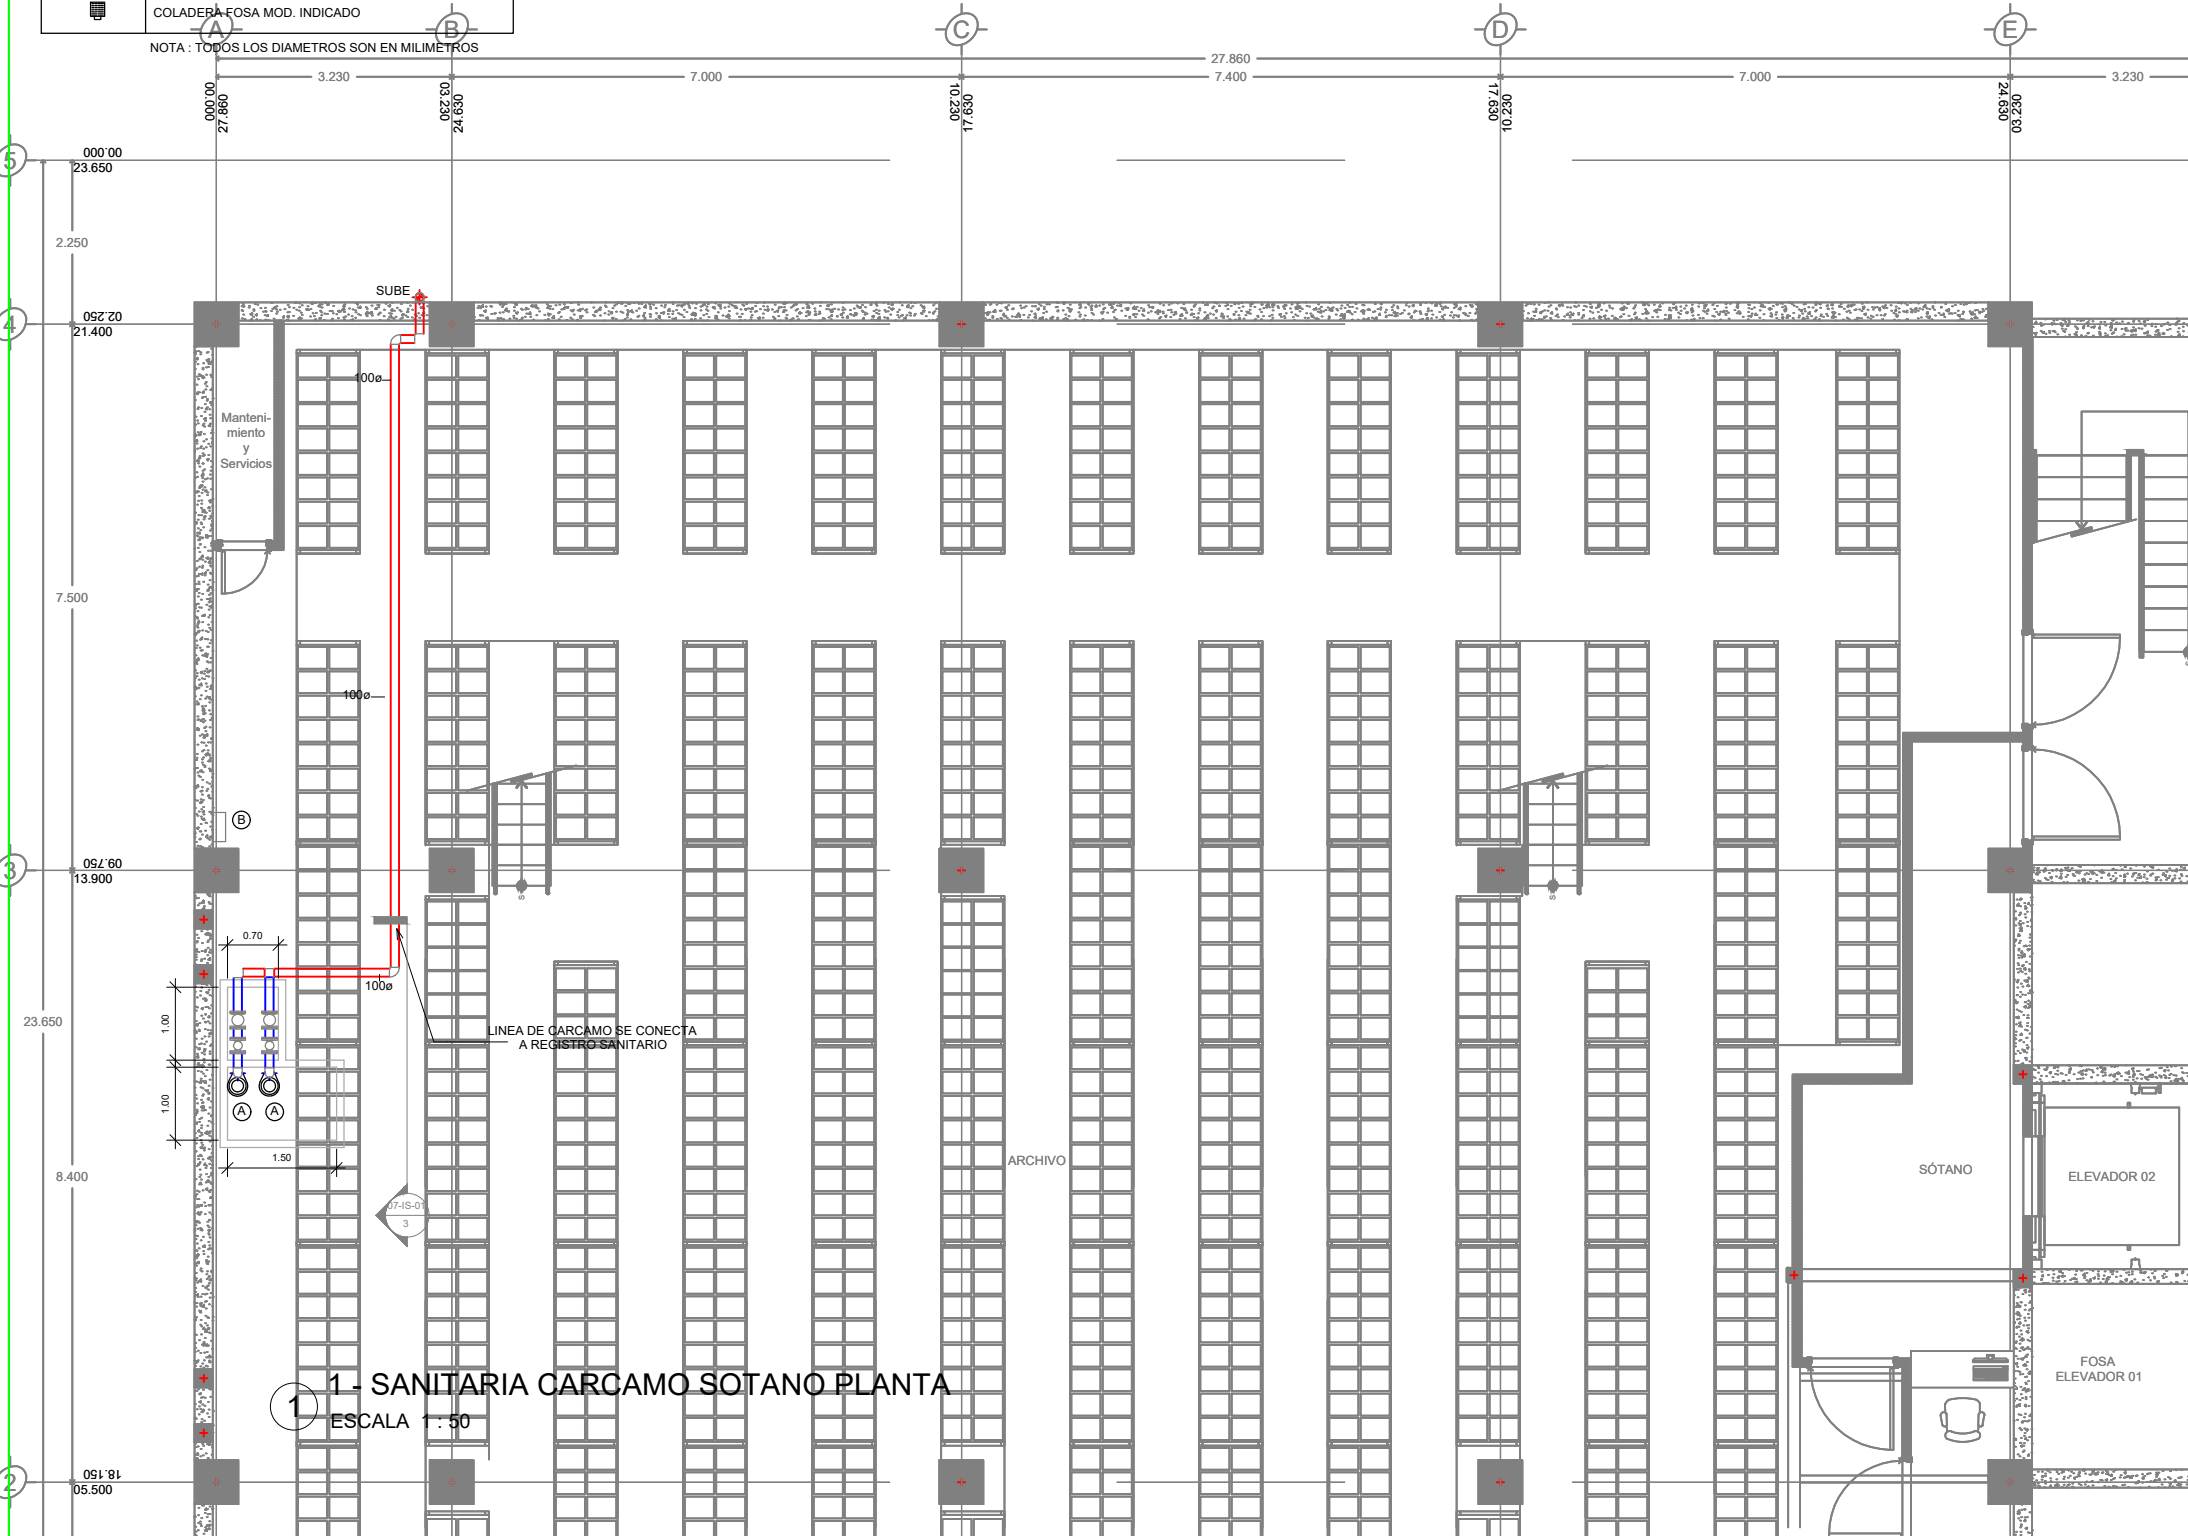


1 - SANITARIA CARCAMO SOTANO PLANTA  
ESCALA 1:50


EQUIPOS CARCAMO SOTANO		
ID	DESCRIPCION	CANTIDAD
A	Bomba sumergible para lodos, de la Mca. BARNES, Mod. 4SEH-302, con descarga de 4" de Ø, paso de sólidos de 3", acoplada directamente a motor eléctrico de 4.5 H.P., a 1750 RPM, 230 volts., 3 fases, 17.6 amps. máximo, con un peso de 127 kgs.	2
B	Tablero de protección y control automático para vaciado de carcamo, de la Mca. ADOMAR, Mod. 9B2-L7, para operar por alto nivel de agua y paro por bajo nivel de agua, para dos bombas sumergibles de 4.5 H.P., a 230V, 3 Fases.	1

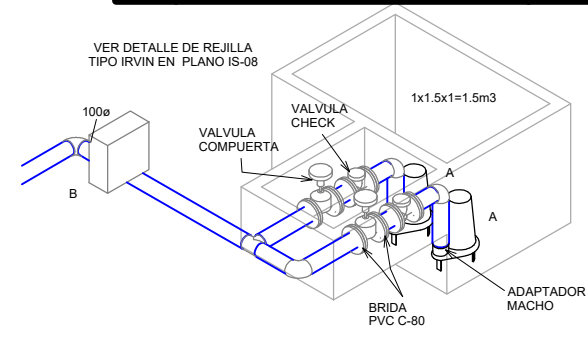

3D - ISO CARCAMO SOTANO

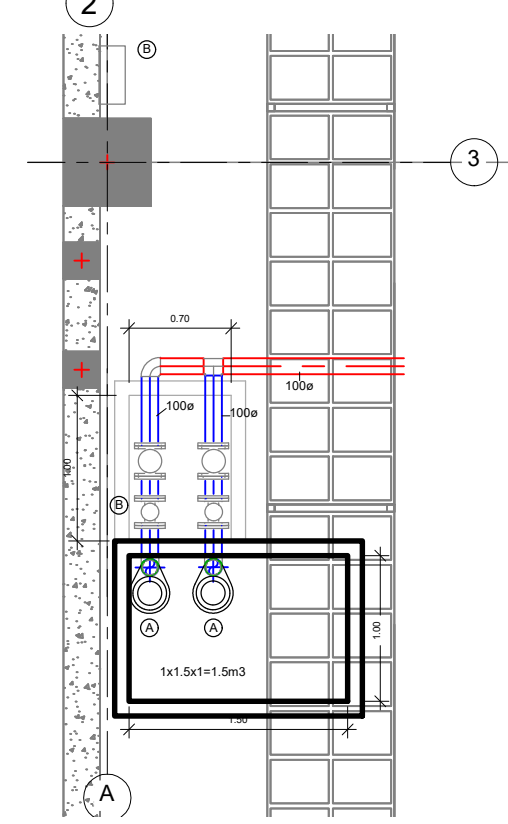

1 - SANITARIA CARCAMO SOTANO DETALLE  
ESCALA 1:25

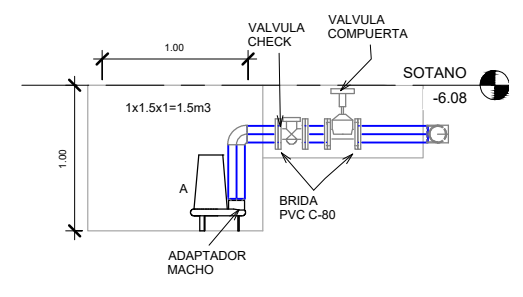

3 CARCAMO SOTANO  
ESCALA 1:25

**SIMBOLOGIA:**  
1. COTAS EN METROS.  
2. NIVELES EN METROS.  
3. LAS COTAS RIGEN AL DIBUJO.

**LOCALIZACION:**

**NOTAS:**

**ARTICULO CONDICIONAL:**  

**REPRESENTANTE LEGAL:**  
ING. JUAN JOSÉ MARTÍNEZ TREJO  
DIRECTOR DE PROYECTOS  
ASIA GERENCIA CHAMÉZ GUZMÁN

**COLABORADORES:**  
ING. ALDO ROSAS GARCÍA  
ING. BRIGIDA ALEJANDRA FUENTES GÓMEZ

**ASEJ AUTONOMA SUPERIOR DEL ESTADO DE JALISCO**

TITULAR MAESTRO EN DERECHO ALONSO GODOY PELAYO

**TEI**

**NOMBRE DEL PROYECTO:**  
ELABORACION DEL PROYECTO EJECUTIVO RELATIVO AL EDIFICIO NUEVO DE LA ASEJ, ASÍ COMO LA DIRECCION GENERAL Y SUPERVISION DE LA OBRA, ANEXO A CONTRATO N° ASEJ-0307/2012

**UBICACION DEL PROYECTO:**  

**CLAVE DEL PLANO:**  
07-IS-01

**CONTENIDO:**  
INSTALACION CARCAMO EN SOTANO

<b>ESCALA:</b>	<b>FECHA:</b>
INDICADA	ENERO 2014
<b>REVISO:</b>	<b>DIBUJO:</b>
	LIC. S.I.A.R.
<b>APROBO:</b>	<b>REVISION:</b>
	AS BUILT

**ESCALA GRAFICA:**