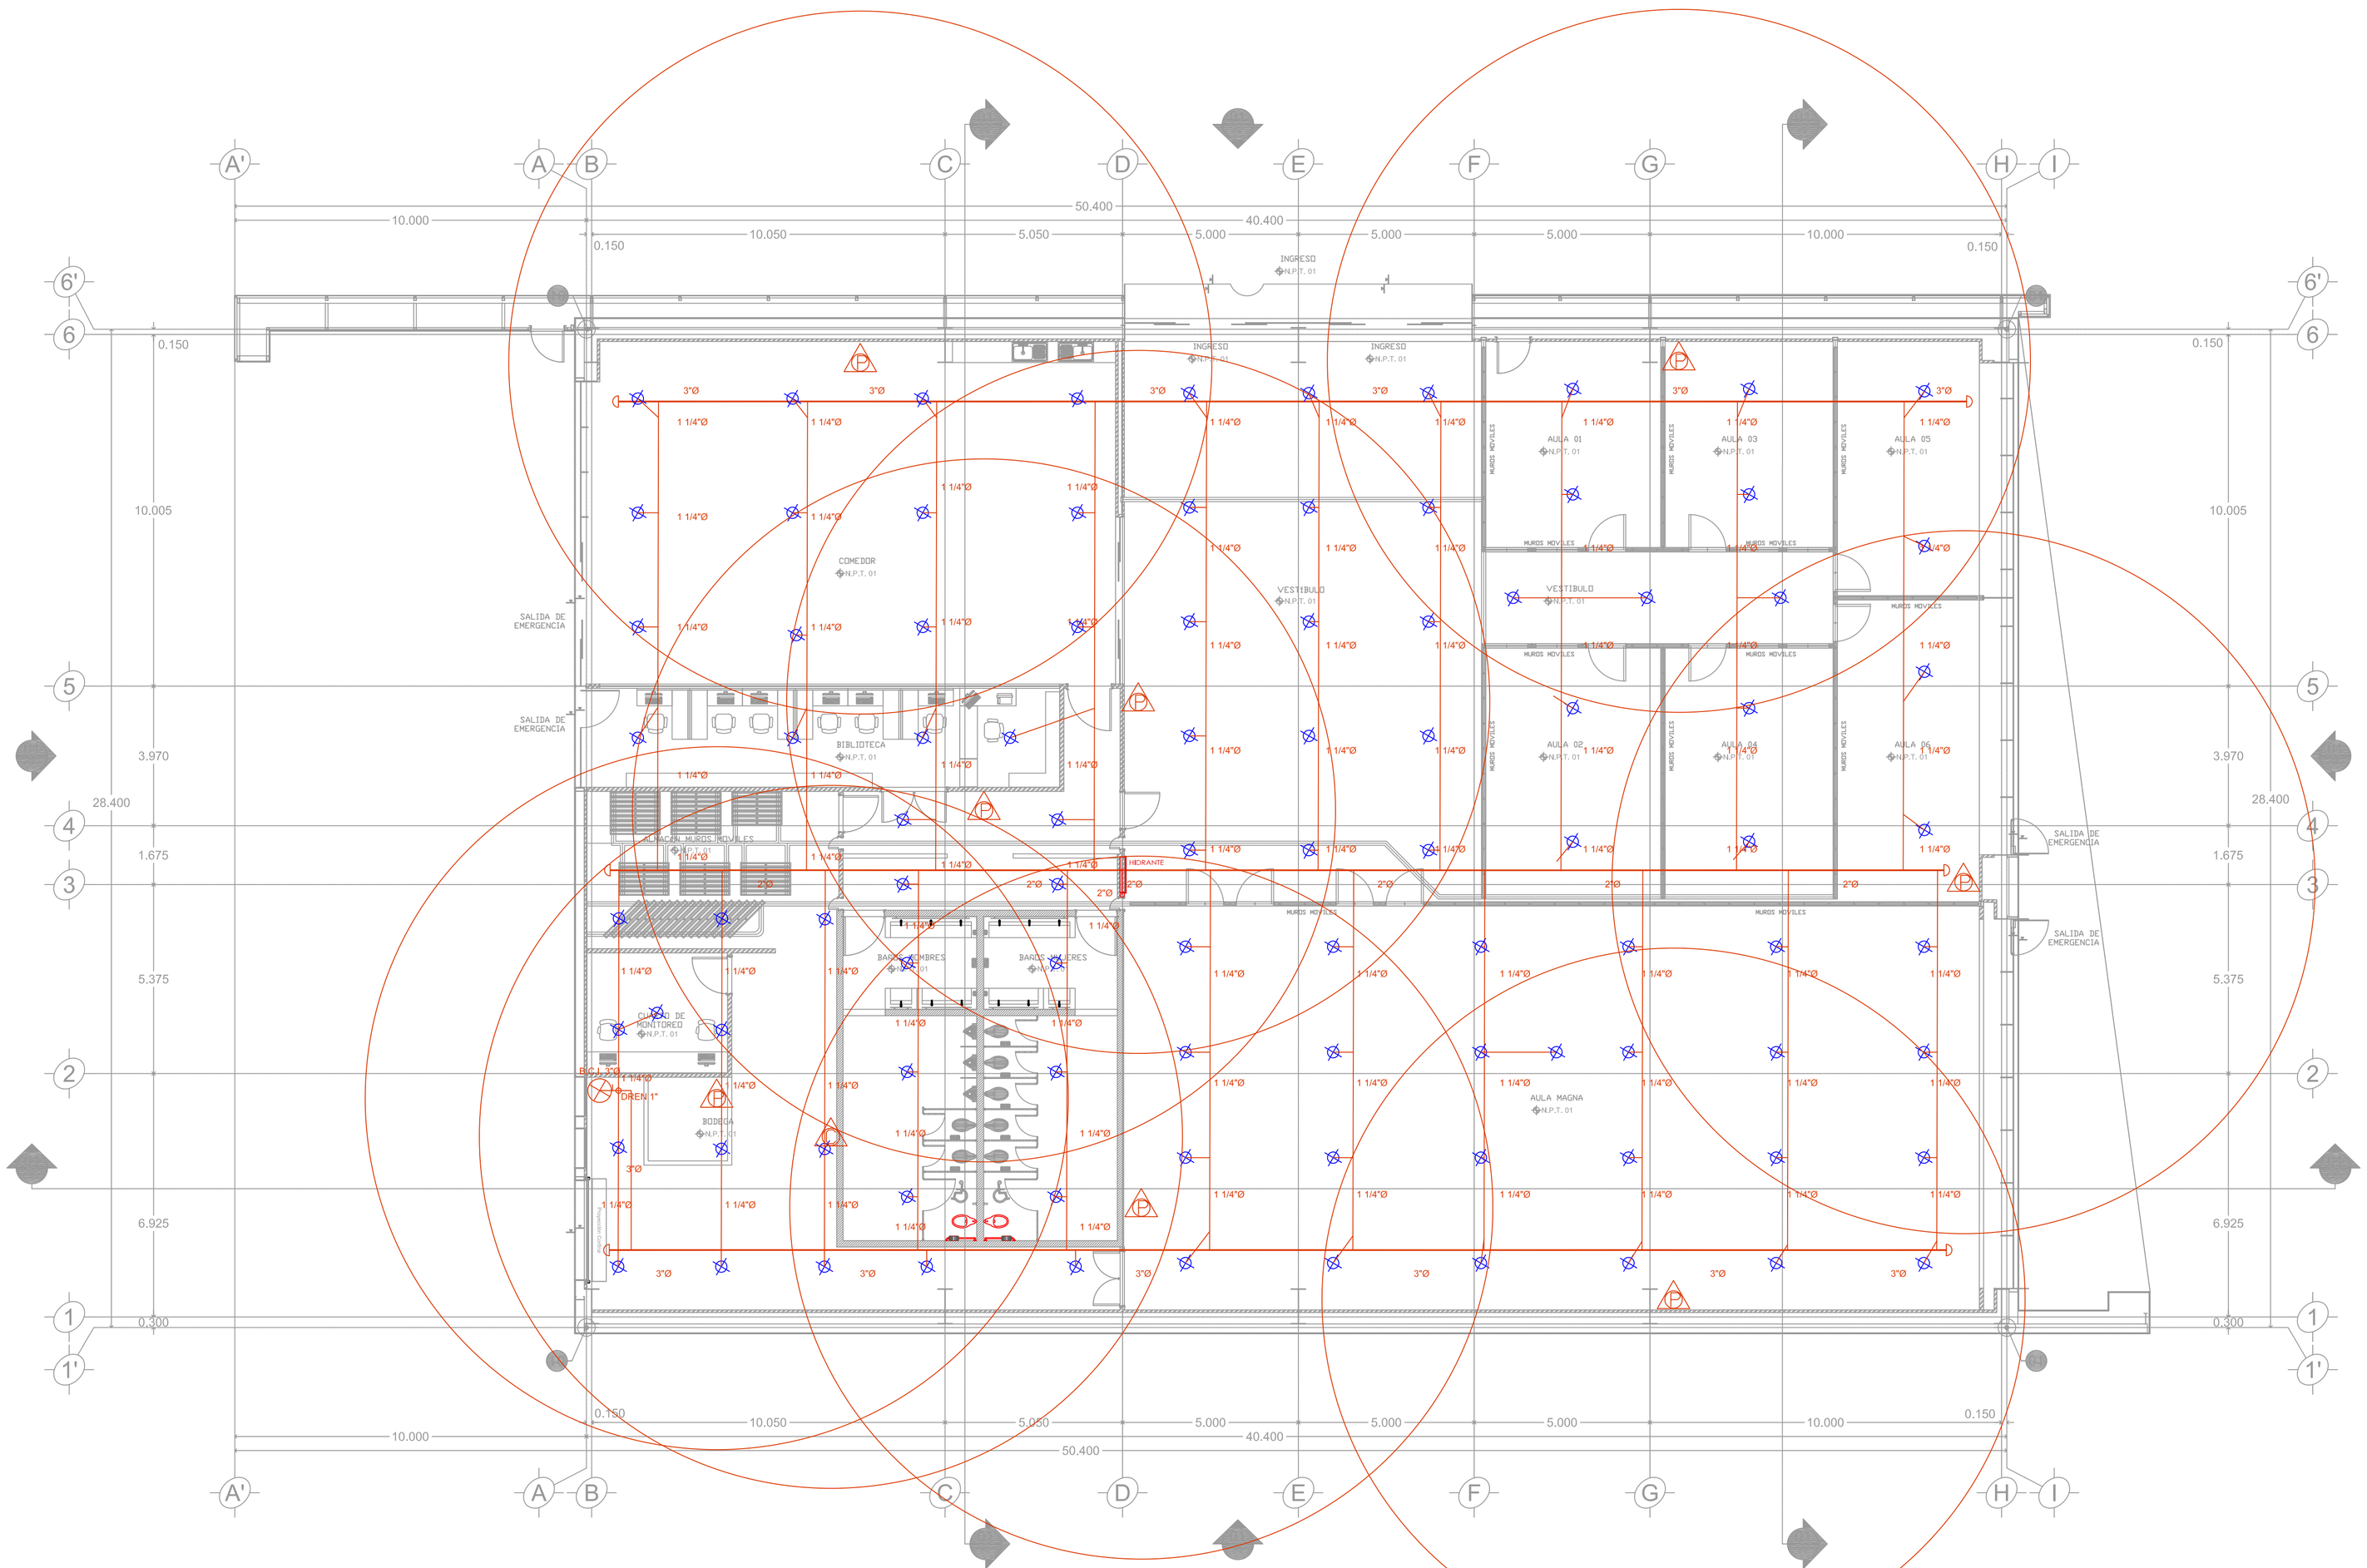

SIMBOLOGÍA:

1. COTAS EN METROS.
2. NIVELES EN METROS.
3. LAS COTAS RIGEN AL DIBUJO.

SIMBOLOGIA	
	Tuberia de acero negro al carbon, pared delgada, con costura, aprobado UL y FM, para tuberias iguales y menores a 2" para roscar, para tuberias iguales y mayores a 2 ½" para ranurar.
B.C.I.	Baja Tuberia contra Incendios
	Columna del sistema de extincion de incendios
	Rociador automatico, tipo Pendent "hacia abajo", respuesta rapida, entrada roscada ½" N.P.T., orificio de ½", para una temperatura de 175 grados F, Factor-K de 5.6, color cromo, aprobado UL y FM.
	Tapon campana para tuberia de acero del sistema de incendios
	Hidrante contra incendios que incluye: gabinete metalico en color blanco con medidas 80x75x21 cms, cristal con calcomania, valvula angular de 2"x1 ½", manguera tipo industrial de 1½" x 30 mts, niple cana, llave de ajuste, chiflon de ajuste, rack de despliegue rapido.
00"Ø	Diametro nominal en pulgadas
	Indica cambio de nivel de tuberia
HID-00	Indica numero de hidrante contra incendios
	Extintor portatil de Polvo Químico Seco (PQS) tipo ABC, con capacidad de 6 kgs., incluye soporte para montaje en muro
	Extintor portatil de CO, para fuegos electricos, con capacidad de 6 kgs., incluye soporte para montaje en muro
	Toma slamesa para bomberos, terminado cromado, con dos entradas de 2½" con tapones y cadenas, una salida de 4" roscada, Incluye plato cromado con la leyenda "Bomberos"
	Nodo de calculo hidraulico

LOCALIZACIÓN:

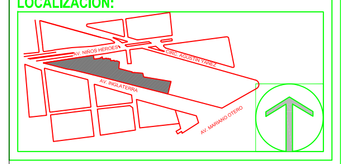

NOTAS:

AVISO DE CONFIDENCIALIDAD.
Esta información y/o el material adjunto es para uso exclusivo de la persona o entidad a la que expresamente se le ha enviado, y puede contener información confidencial o material privilegiado.
Queda prohibida la revisión, retransmisión, difusión o cualquier otro uso de esta información, por personas o entidades distintas a las del destinatario legítimo, queda expresamente prohibida. Esta información no pretende ni debe ser considerada como constitutiva de ninguna relación legal, contractual o de otra índole similar.

Notice of Confidentiality.- The information is intended only for the person or entity to which it is addressed and may contain confidential and/or privileged material. Any review, retransmission, dissemination or other use of, or taking of any action in reliance upon, this information by persons or entitiesother than the intended recipient is prohibited.If you received this by mistake, please contact the sender immediately and delete this information, including attachments, without copying, distributing or disclosing.

REPRESENTANTE LEGAL:
ING. JUAN JORGE MARTÍNEZ TREJO
DIRECTOR DE PROYECTOS:
ARQ. GERSON CHÁVEZ GUZMÁN

COLABORADORES:
ARQ. ALDO ROSAS GARCÍA
ARQ. BRENDA ALEJANDRA FUENTES GÓMEZ

TITULAR MAESTRO EN DERECHO ALONSO GODOY PELAYO

NOMBRE DEL PROYECTO:
ELABORACIÓN DEL PROYECTO EJECUTIVO RELATIVO AL EDIFICIO NUEVO DE LA ASEJ, AB CONO LA DIRECCIÓN GENERAL Y SUPERVISIÓN DE LA OBRA, ANEXO A CONTRATO N°. ASEJ-CI-001/2012

UBICACION DEL PROYECTO:
AV. NIÑOS HEROES No. 2409 COL. MODERNA GUADALAJARA, JALISCO

CLAVE DEL PLANO:
02 PCI-01

CONTENIDO:
INSTALACIÓN CONTRA INCENDIOS
SALÓN DE USOS MULTIPLES

ESCALA:	FECHA:
1:100	DICIEMBRE 2013
REVISO:	DIBUJO:
	R.A.B.R.
APROBO:	REVISIÓN:
	AS BUILT

ESCALA GRÁFICA:

01
7 ARQ-03

PLANTA ARQ - SUM

ESCALA 1:50