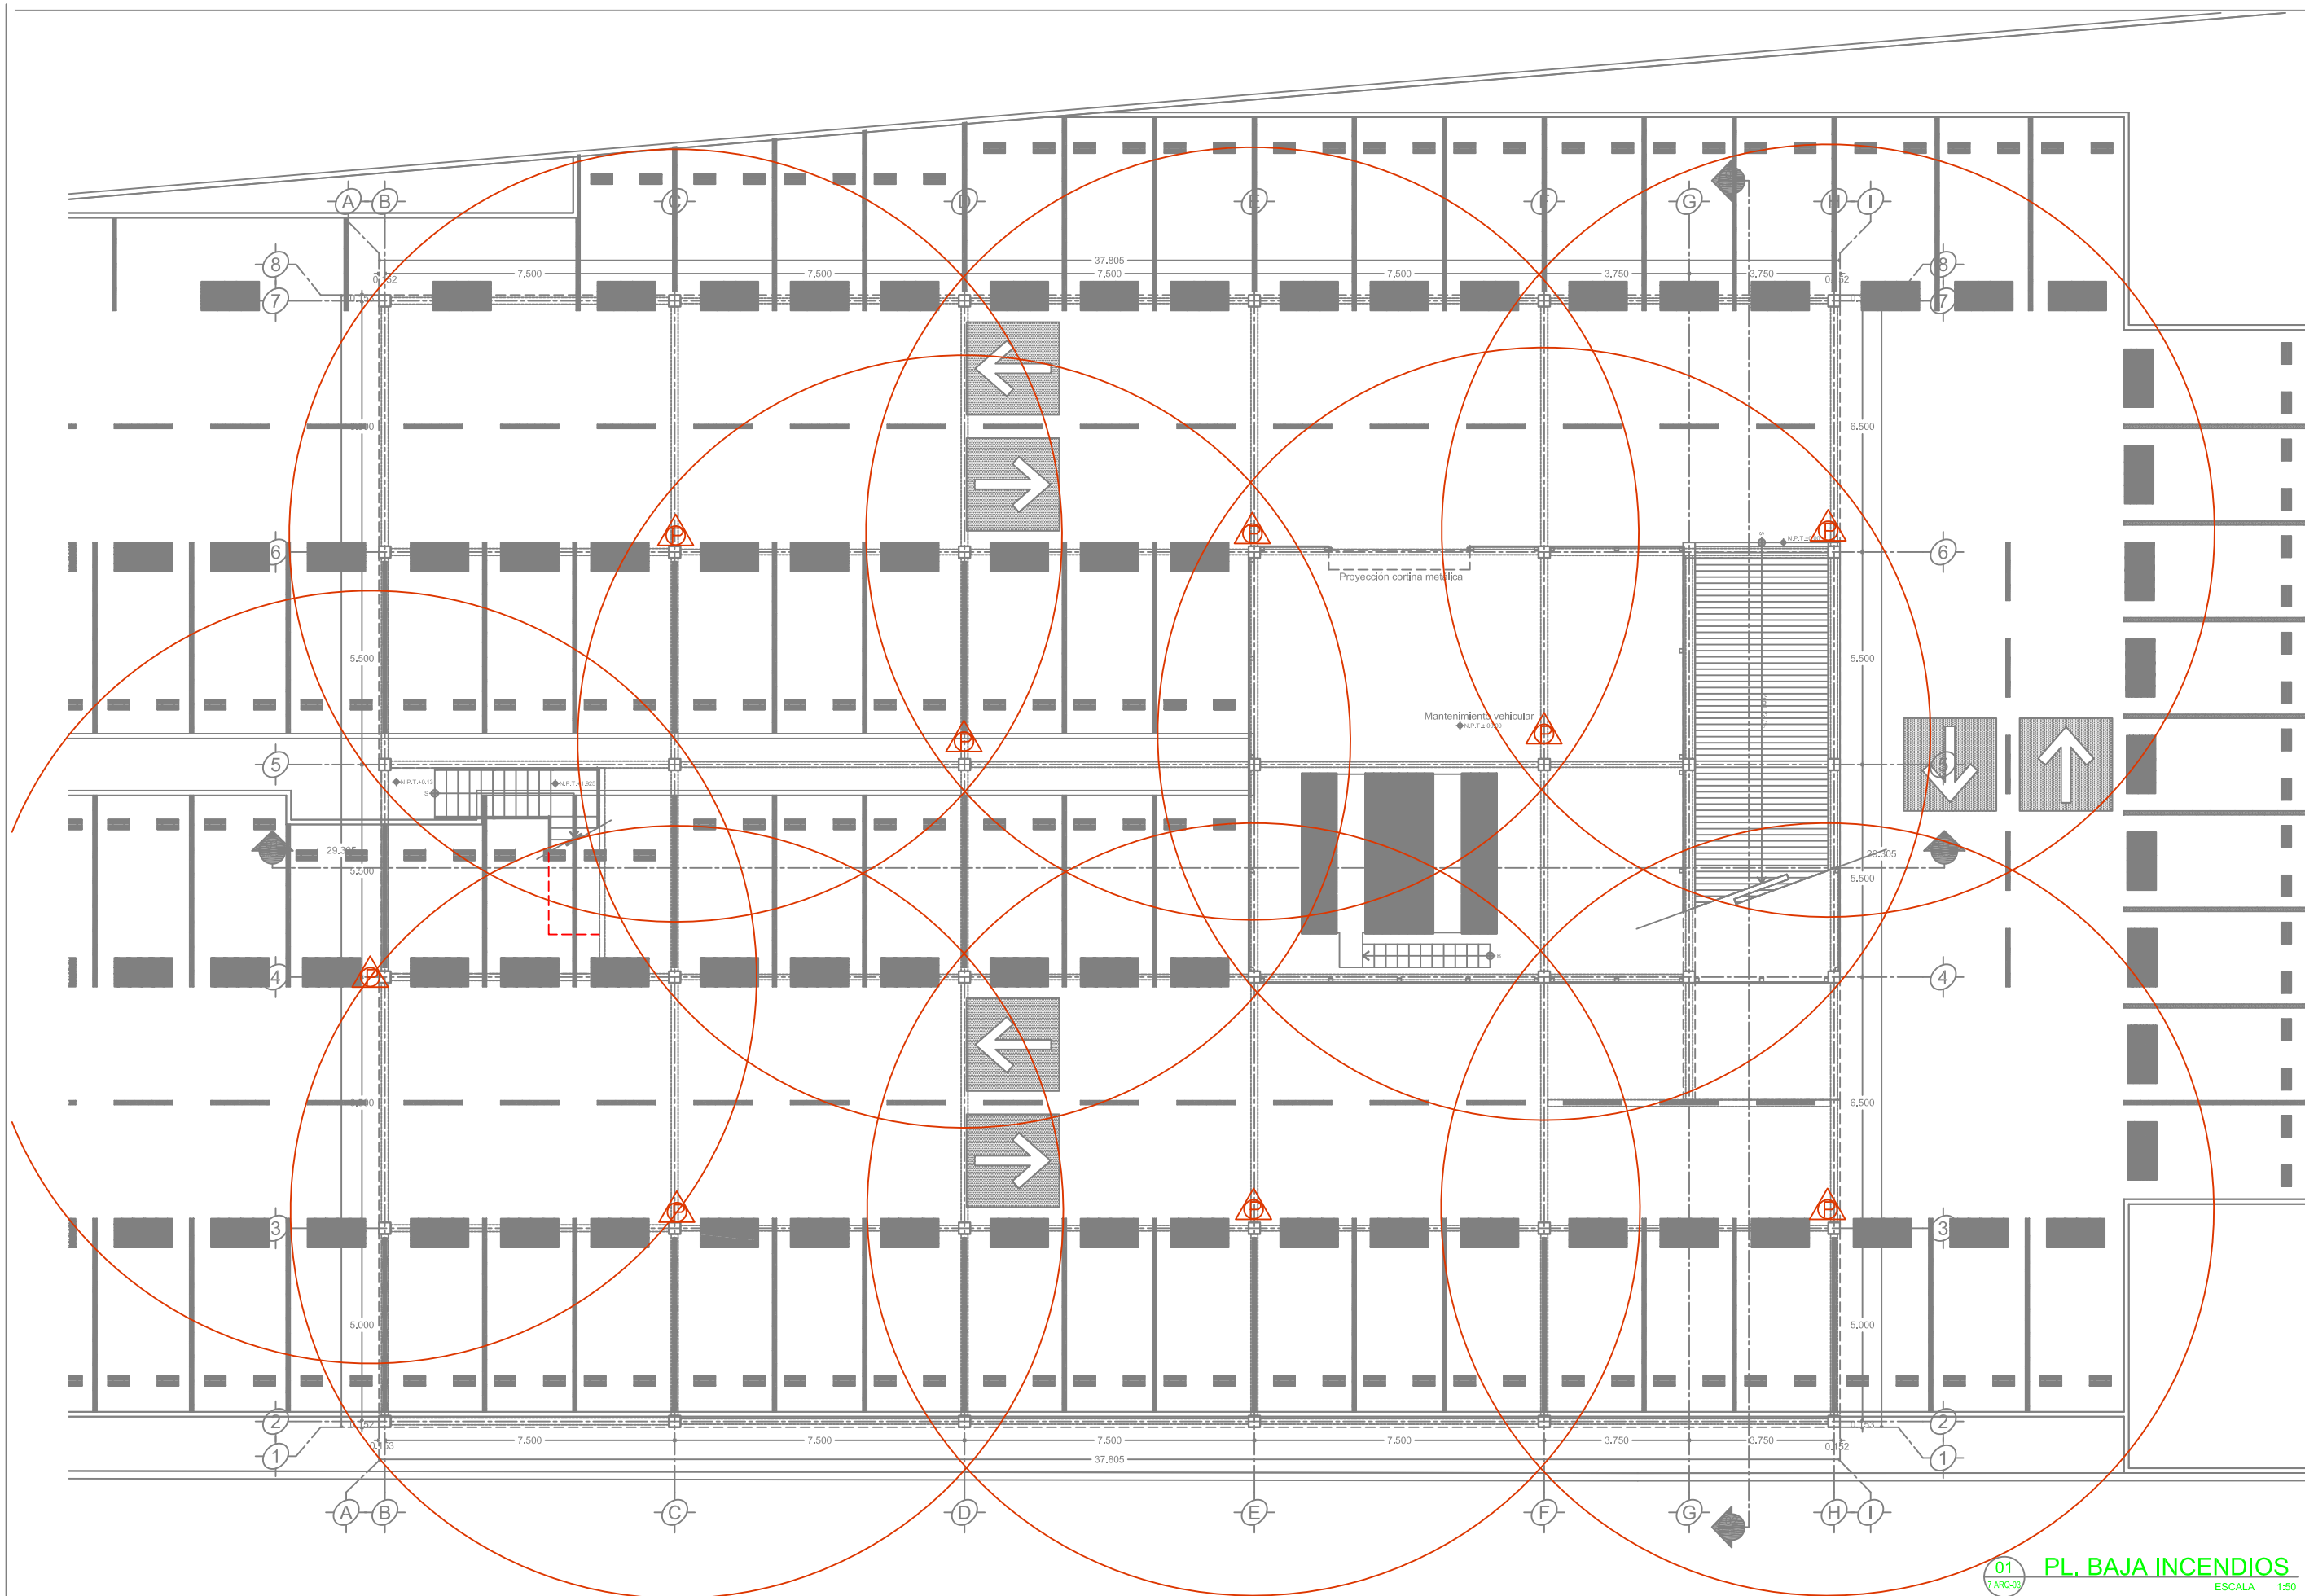


## SIMBOLOGÍA:

1. COTAS EN METROS.
2. NIVELES EN METROS.
3. LAS COTAS RIGEN AL DIBUJO.

### SIMBOLOGIA

| | |
|---|---|
| | Tuberia de acero negro al carbon, pared delgada, con costura, aprobado UL y FM, para tuberias iguales y menores a 2" para roscar, para tuberias iguales y mayores a 2½" para ranurar. |
| B.C.I. | Baja Tuberia contra Incendios |
| | Columna del sistema de extincion de incendios |
| | Rociador automatico, tipo Pendent "hacia abajo", respuesta rapida, entrada roscada ½" N.P.T., orificio de ½", para una temperatura de 175 grados F, Factor-K de 5.6, color cromo, aprobado UL y FM. |
| | Tapon campana para tuberia de acero del sistema de incendios |
| | Hidrante contra Incendios que Incluye: gabinete metalico en color blanco con medidas 80x75x21 cms, cristal con calcomania, valvula angular de 2"x1½", manguera tipo industrial de 1½" x 30 mts, niple cana, llave de ajuste, chiflon de ajuste, rack de despliegue rapido. |
| 00"Ø | Diametro nominal en pulgadas |
| | Indica cambio de nivel de tuberia |
| HID-00 | Indica numero de hidrante contra incendios |
| | Extintor portatil de Polvo Quimico Seco (PQS) tipo ABC, con capacidad de 6 kgs., incluye soporte para montaje en muro |
| | Extintor portatil de CO, para fuegos electricos, con capacidad de 6 kgs., incluye soporte para montaje en muro |
| | Toma siamesa para bomberos, terminado cromado, con dos entradas de 2½" con tapones y cadenas, una salida de 4" roscada, incluye plato cromado con la leyenda "Bomberos" |
| | Nodo de calculo hidraulico |

## LOCALIZACIÓN:

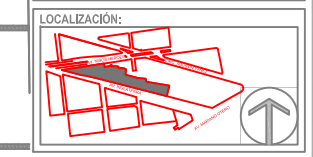

## NOTAS:

AVISO DE CONFIDENCIALIDAD
Este documento y/o correo de correo electrónico es propiedad de la persona o entidad cuyo nombre aparece en la cabecera, y puede contener información confidencial y/o privilegiada.
Si usted no es el destinatario legítimo del mismo, por favor notifíquelo inmediatamente al remitente y bórrelo. Si usted no es el destinatario legítimo del mismo, su contenido no le da derecho a usarlo o difundirlo por cualquier medio o manera sin el permiso de la entidad o persona remitente. Los archivos adjuntos, si los hubiere, que pudieran acompañar este mensaje, deben considerarse como parte del mensaje, y no deben ser considerados como condición de ningún vínculo legal, contractual o de cualquier índole.

Notice of confidentiality: This message is intended only for the person or entity to which it is addressed and may contain confidential and/or privileged material. Any review, retransmission, dissemination or other use of, or taking any action in reliance upon, this information by persons or entities other than the intended recipient is prohibited by the sender. If you are not the intended recipient, please contact the sender immediately, and delete it from your hard drive, network drive or any other storage medium.

| | |
|---|---|
| REPRESENTANTE LEGAL<br>ING. JUAN JORGE MARTÍNEZ TREJO | |
| DIRECTOR DE PROYECTOS:<br>ARQ. GERSON CHÁNEZ GUZMÁN | |

COLABORADORES:
ARQ. ALDO ROSAS GARCÍA
ARQ. BRENDA ALEJANDRA FUENTES GÓMEZ

ASEJ AUDITORÍA SUPERIOR DEL ESTADO DE JALISCO
PODER LEGISLATIVO

TITULAR MAESTRO EN DERECHO ALONSO GODOY PELAYO

TEI

**NOMBRE DEL PROYECTO:**
ELABORACIÓN DEL PROYECTO EJECUTIVO RELATIVO AL EDIFICIO NUEVO DE LA ASEJ, ASÍ COMO LA DIRECCIÓN GENERAL Y SUPERVISIÓN DE LA OBRA, AREAS A CONTRATAR: ASEJ-DOE/2013

**UBICACIÓN DEL PROYECTO:**
AV. NIÑOS HEROES No. 2409 COL. MODERNA GUADALAJARA, JALISCO

**CLAVE DEL PLANO:**
09 PCI-01

**CONTENIDO:**
PLANTA EXTINCIÓN DE INCENDIOS
N 0.00

| | |
|---|---|
| ESCALA: 1:100 | FECHA: DICIEMBRE 2013 |
| REVISO: | DIBUJO: R.A.B.R. |
| APROBO: | REVISIÓN: AS BUILT |

ESCALA GRAFICA:

01
7 ARQ-03

# PL. BAJA INCENDIOS

ESCALA 1:50