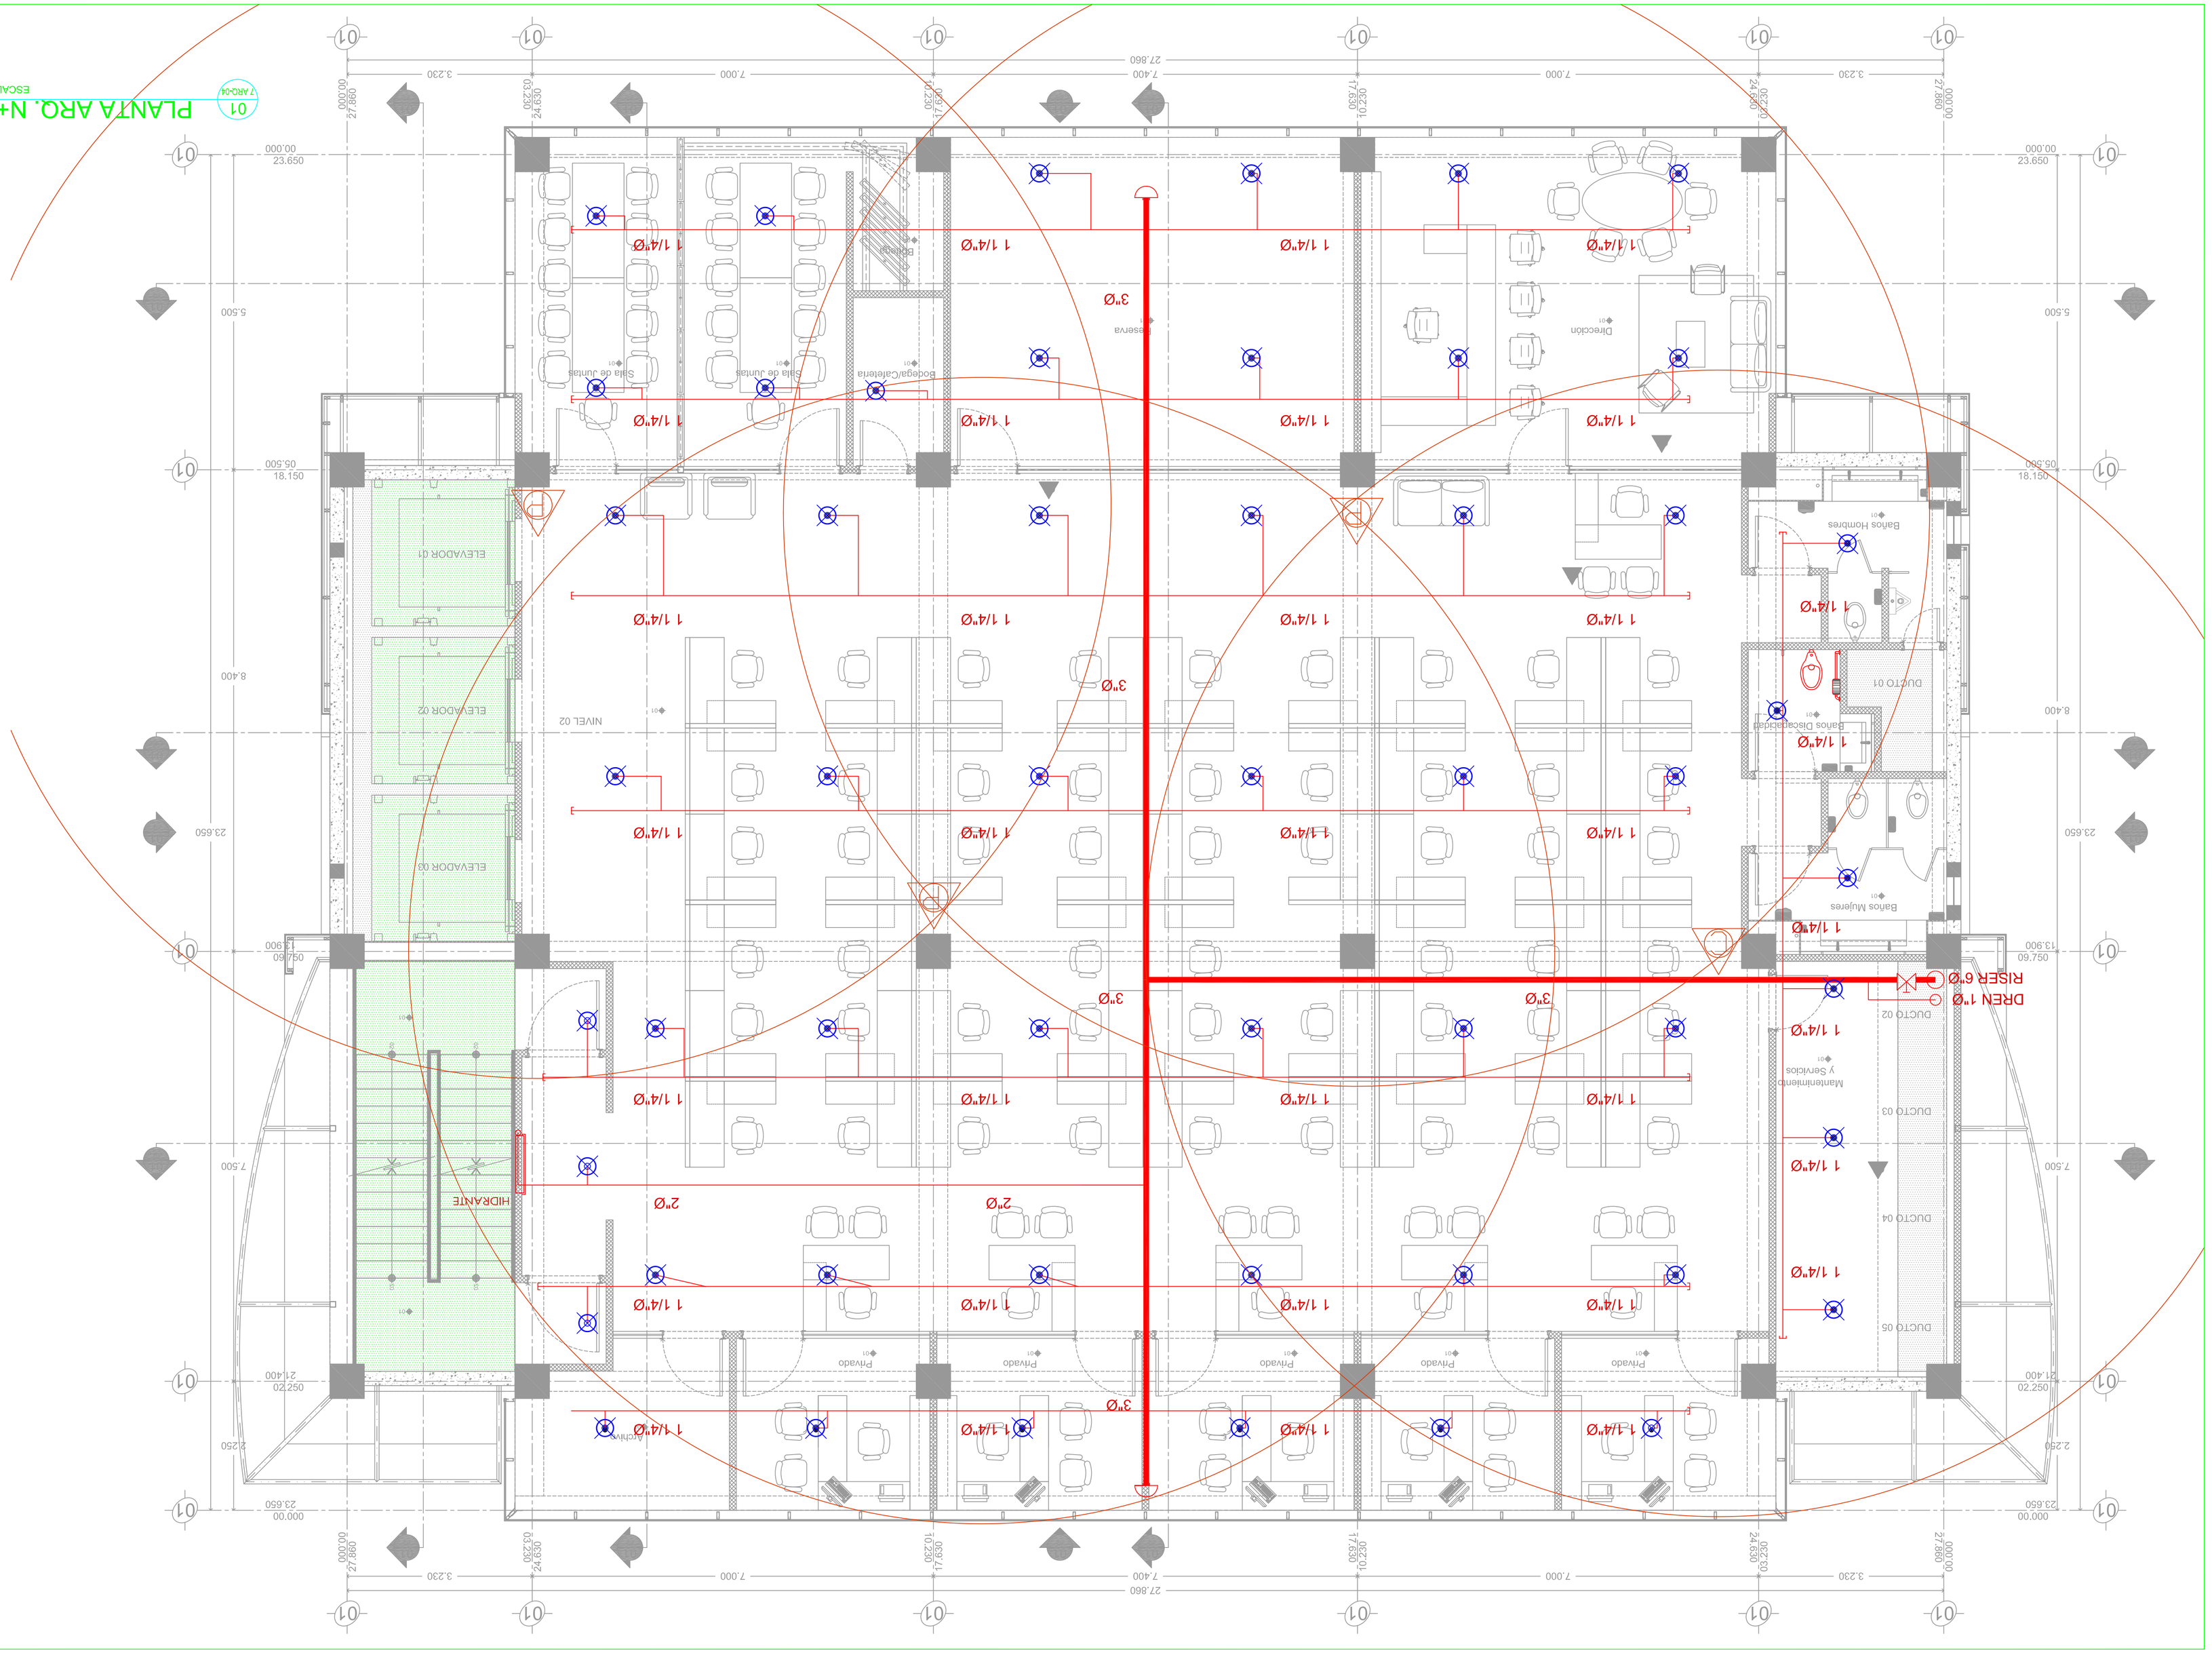

SIMBOLOGÍA:

1. COTAS EN METROS
2. NIVELES EN METROS
3. LAS COTAS RIGEN AL DIBUJO.

SIMBOLOGIA
Tubería de acero negro al carbon, pared delgada, con costura, aprobado UL y FM, para tuberías ligeras y menores a 2"; para rociar, para tuberías ligeras y mayores a 2 ½" para ranurar.
B.C.I. Bajo Tubería contra Incendios
Columna del sistema de extinción de incendios
Rociador automático, tipo Pendent "hacia abajo", respuesta rápida, entrada roscada ½" N.P.T., orificio de ½", para una temperatura de 175 grados F, Factor-K de 5.6, color cromo, aprobado UL y FM.
Tapon campana para tubería de acero del sistema de incendios
Retenes contra incendios que incluye: gabinete metálico en color blanco con medidas 60x75x21 cms, cristal con cerradura, válvula angular de 2½ ½", manguera tipo industrial de ½" x 30 mts, hacha cana, llave de ajuste, crifón de ajuste, rack de desplegue rápido.
00"Ø Diametro nominal en pulgadas
Indica cambio de nivel de tubería
HID-00 Indica numero de hidrante contra incendios
Extintor portátil de Polvo Químico Seco (PQS) tipo ABC, con capacidad de 6 kgs., incluye soporte para montaje en muro
Extintor portátil de CO_2 para tiegos eléctricos, con capacidad de 6 kgs., incluye soporte para montaje en muro
Toma siamesa para bomberos, termination cromado, con dos entradas de 2½" con tiponas y cadenas, una salida de 4" roscada, incluye piito cromado con la leyenda "Bomberos"
Nodo de calculo hidráulico

LOCALIZACIÓN:

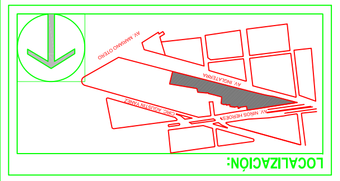

NOTAS:

AJUSTE DE CONDUSCIÓN:
Todas las conexiones de tubería deben ser hechas de la manera o diseñar a la que proporcionan el mejor ajuste y grado de seguridad. Todas las conexiones roscadas deberán estar selladas con cinta de teflón o cualquier sellador, cuando se trata de tubería de acero galvanizado, deberá de cubrirse con dos capas de pintura anticorrosiva. Todas las conexiones roscadas deberán de ser hechas con herramientas apropiadas y de manera cuidadosa. Todas las conexiones roscadas no deben de estar selladas con material que pueda ser arrastrado a través de los rociadores y/o tuberías. Los rociadores deberán de ser instalados en posición vertical. Todas las tuberías deberán de estar soportadas de manera que no se produzcan esfuerzos en las conexiones roscadas. Todas las conexiones roscadas deben de estar selladas con material aprobado para este servicio.

REPRESENTANTE LEGAL: ING. JUAN JOSÉ MARTÍNEZ TREJO	firma
DIRECTOR DE PROYECTOS: ARQ. GERSON CHANEZ GUZMAN	firma

COLABORADORES:

ARQ. ALDO ROSAS GARCÍA
ARQ. BRENDA ALEJANDRA FUENTES GOMEZ

ASEJ AUDITORÍA SUPERIOR DEL ESTADO DE JALISCO
P R E S E N T E
TITULAR MAESTRO EN DERECHO ALONSO GODOY PELAYO

TEI

NOMBRE DEL PROYECTO:

REMODELACIÓN DEL PROYECTO EJECUTIVO RELATIVO AL SUMINISTRO DE LA OBRA LA LABEL AG CONJ UA OBRE CIÓN GENERAL Y SUPERVISIÓN DE LA OBRA, UNIDOS A CONTRATO N° AJE-LPC-001/2

UBICACIÓN DEL PROYECTO:

AV. MINOS HEROES Nº. 2439 CC. MODERNA GUADALAJARA, JALISCO

CLAVE DEL PLANO:

07-PCI-02

CONTENIDO:

INSTALACIÓN CONTRA INCENDIO
NIVEL (+8.96)

ESCALA: 1:50	FECHA: DICIEMBRE 2013
REVISO:	DIBUJO:
APROBO:	REVISIÓN: RABR
ESCALA GRÁFICA:	AS BUILT