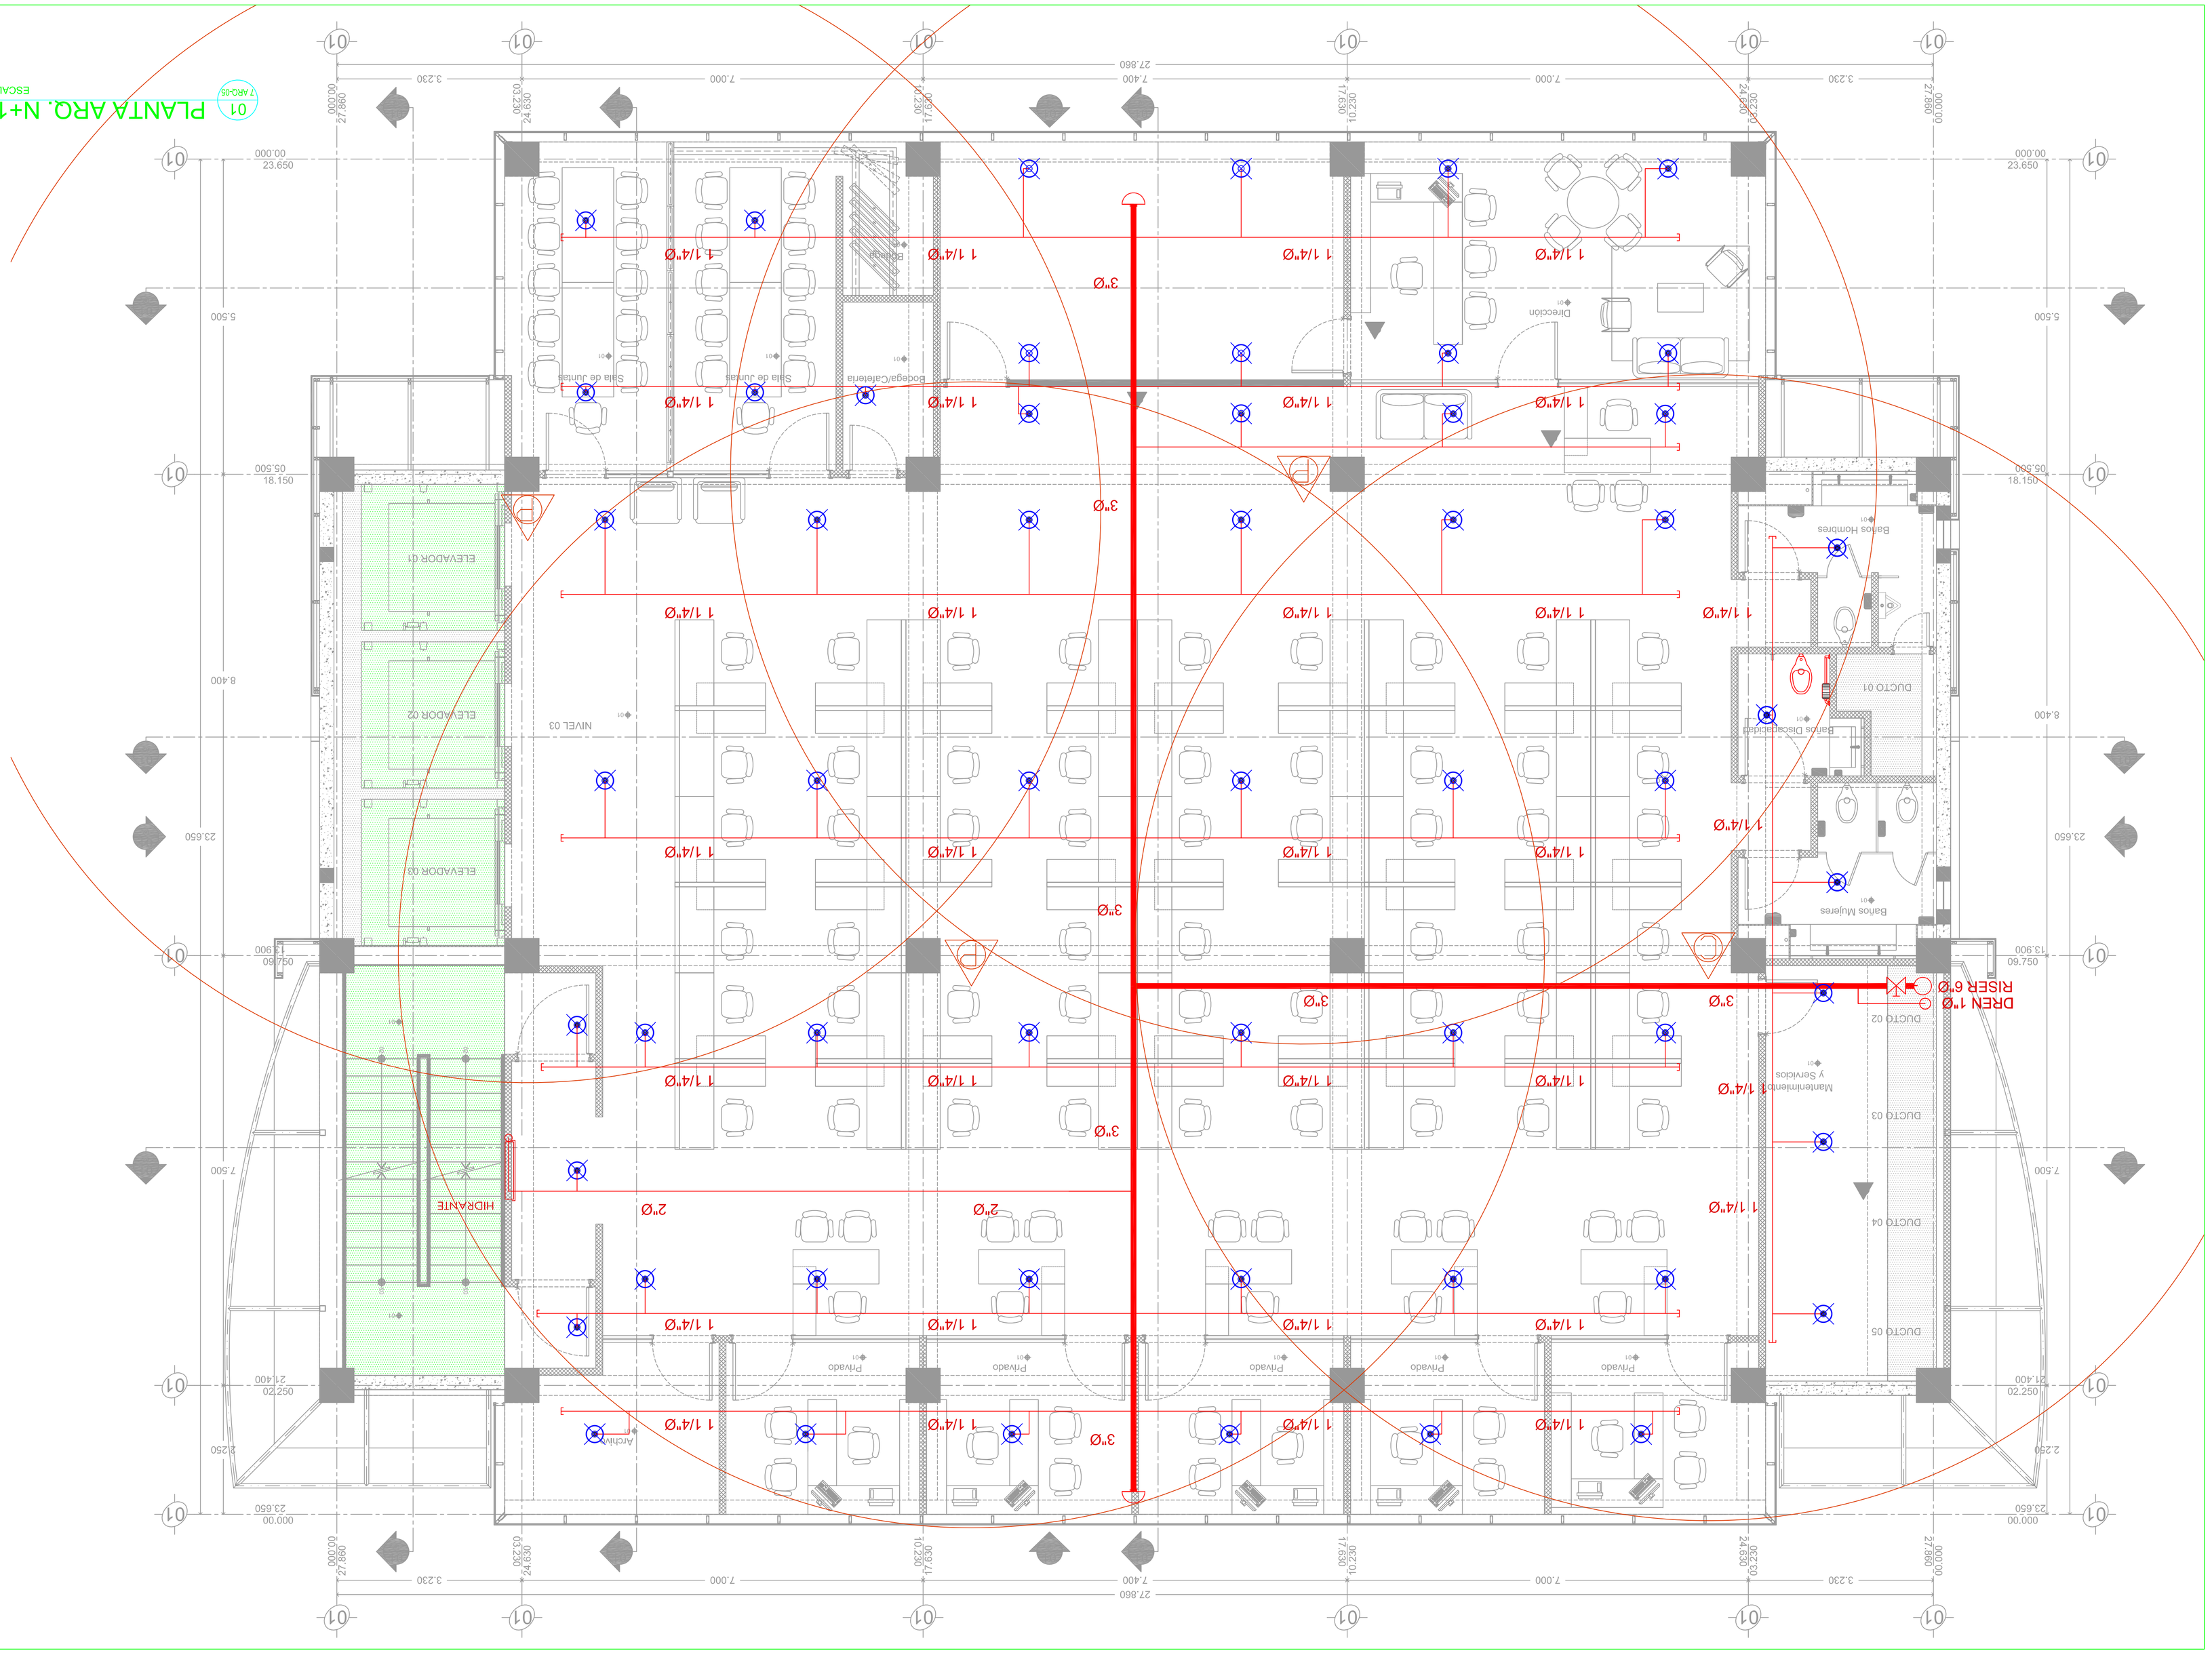

SIMBOLOGIA:

1. COTAS EN METROS.
2. NIVELES EN METROS
3. LAS COTAS SIGEN AL DIBUJO.

SIMBOLOGIA	
	Tubería de acero negro al carbono, pared delgada, con costura, apoyado U, y F/M, para tuberías iguales y menores a 2"; para oscurar, para tuberías iguales y mayores a 2 ½" para ranurar.
B.C.I.	Baja Tubería contra incendios
	Columna del sistema de extinción de incendios
	Rociador automático, tipo Pendiente "haca abajo", respuesta rápida, entrada roscada ½" N.P.T., orificio de ½", para una temperatura de 175 grados F, Factor-K de 5.6, color cromo, aprobado UL y FM.
	Tapon campana para tubería de acero del sistema de hoonidos
	Hidrante contra incendios que incluye: gabinete metálico en color blanco con medidas 60x75x21 cms, cristal con calcomanía, válvula angular de 2"x1 ½", mangueras tipo industial de 1½" x 30 mts, tipo cana, lava de ajuste, cañon de ajuste, rack de desplegue rápido.
00"Ø	Diámetro nominal en pulgadas
	Indica cambio de nivel de tubería
HID-00	Indica numero de hidrante contra incendios
	Extintor portatil de Polvo Quimico Seco (PQS) tipo ABC, con capacidad de 6 kgs., incluye soporte para montaje en muro
	Extintor portatil de CO2 para fuegos electricos, con capacidad de 6 kgs., incluye soporte para montaje en muro
	Toma siamesa para bomberos, terminado cromado, con dos entradas de 2½" con tapones y cadenas, una salida de 4" roscada, incluye plato cromado con la leyenda "Bomberos"
	Nodo de calculo hidraulico

LOCALIZACION:

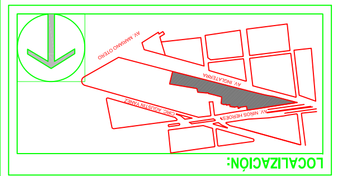

NOTAS:

ANOTACIONES GENERALES:
Este plano de cimentaciones es el material adjunto en para los cálculos de la memoria o detalle y lo que representan en la mesa. Cualquier tubería, conexión, dispositivo o elemento que no sea mencionado o como indicado en dicha memoria descriptiva, deberá ser considerado por parte del contratista o casa comercial. Cualquier tubería, conexión, dispositivo o elemento que no sea mencionado, deberá ser de la mejor calidad y de una marca reconocida, por tratarse de materiales de primera calidad. Todas las modificaciones que se hagan en la obra a partir de la fecha de entrega de la memoria descriptiva, deberán ser de conocimiento de la supervisión y/o revisor del proyecto, para su aprobación y/o rechazo. 

REPRESENTANTE LEGAL	Firma
ING. JUAN JORGE MARTINEZ TREJO	
DIRECTOR DE PROYECTOS	Firma
ARQ. GERSON CHANEZ GUZMAN	

COLABORADORES:

ARQ. ALDO ROSAS GARCIA
ARQ. BRENDA ALEJANDRA FUENTES GOMEZ

ASEJ AUDITORÍA SUPERIOR DEL ESTADO DE JALISCO
PODER LEGISLATIVO

TITULAR MAESTRO EN DERECHO ALONSO GODOY PELAYO

TEI

NOMBRE DEL PROYECTO:

REMODELACIÓN DEL PROYECTO EJECUTIVO RELATIVO AL EDIFICIO NUEVO DE LA ASEJ, AL CUALQUE DIRECCIÓN GENERAL Y SUPERVISIÓN DE LA OBRA, INCLUYE A CONTINUACIÓN DE ARE-CIRCUITO

UBICACION DEL PROYECTO:

AV. MINOS HEROES No. 2439 CC. MODERNA GUADALAJARA, JALISCO

CLAVE DEL PLANO:

07-PCI-03

CONTENIDO:

INSTALACIÓN CONTRA INCENDIO
NIVEL (+13.44)

ESCALA:	FECHA:
1:50	DICIEMBRE 2013
DIBUJO:	**REVISIÓN:**
R.A.B.R.	
APROBÓ:	
AS BUILT	

ESCALA GRÁFICA: