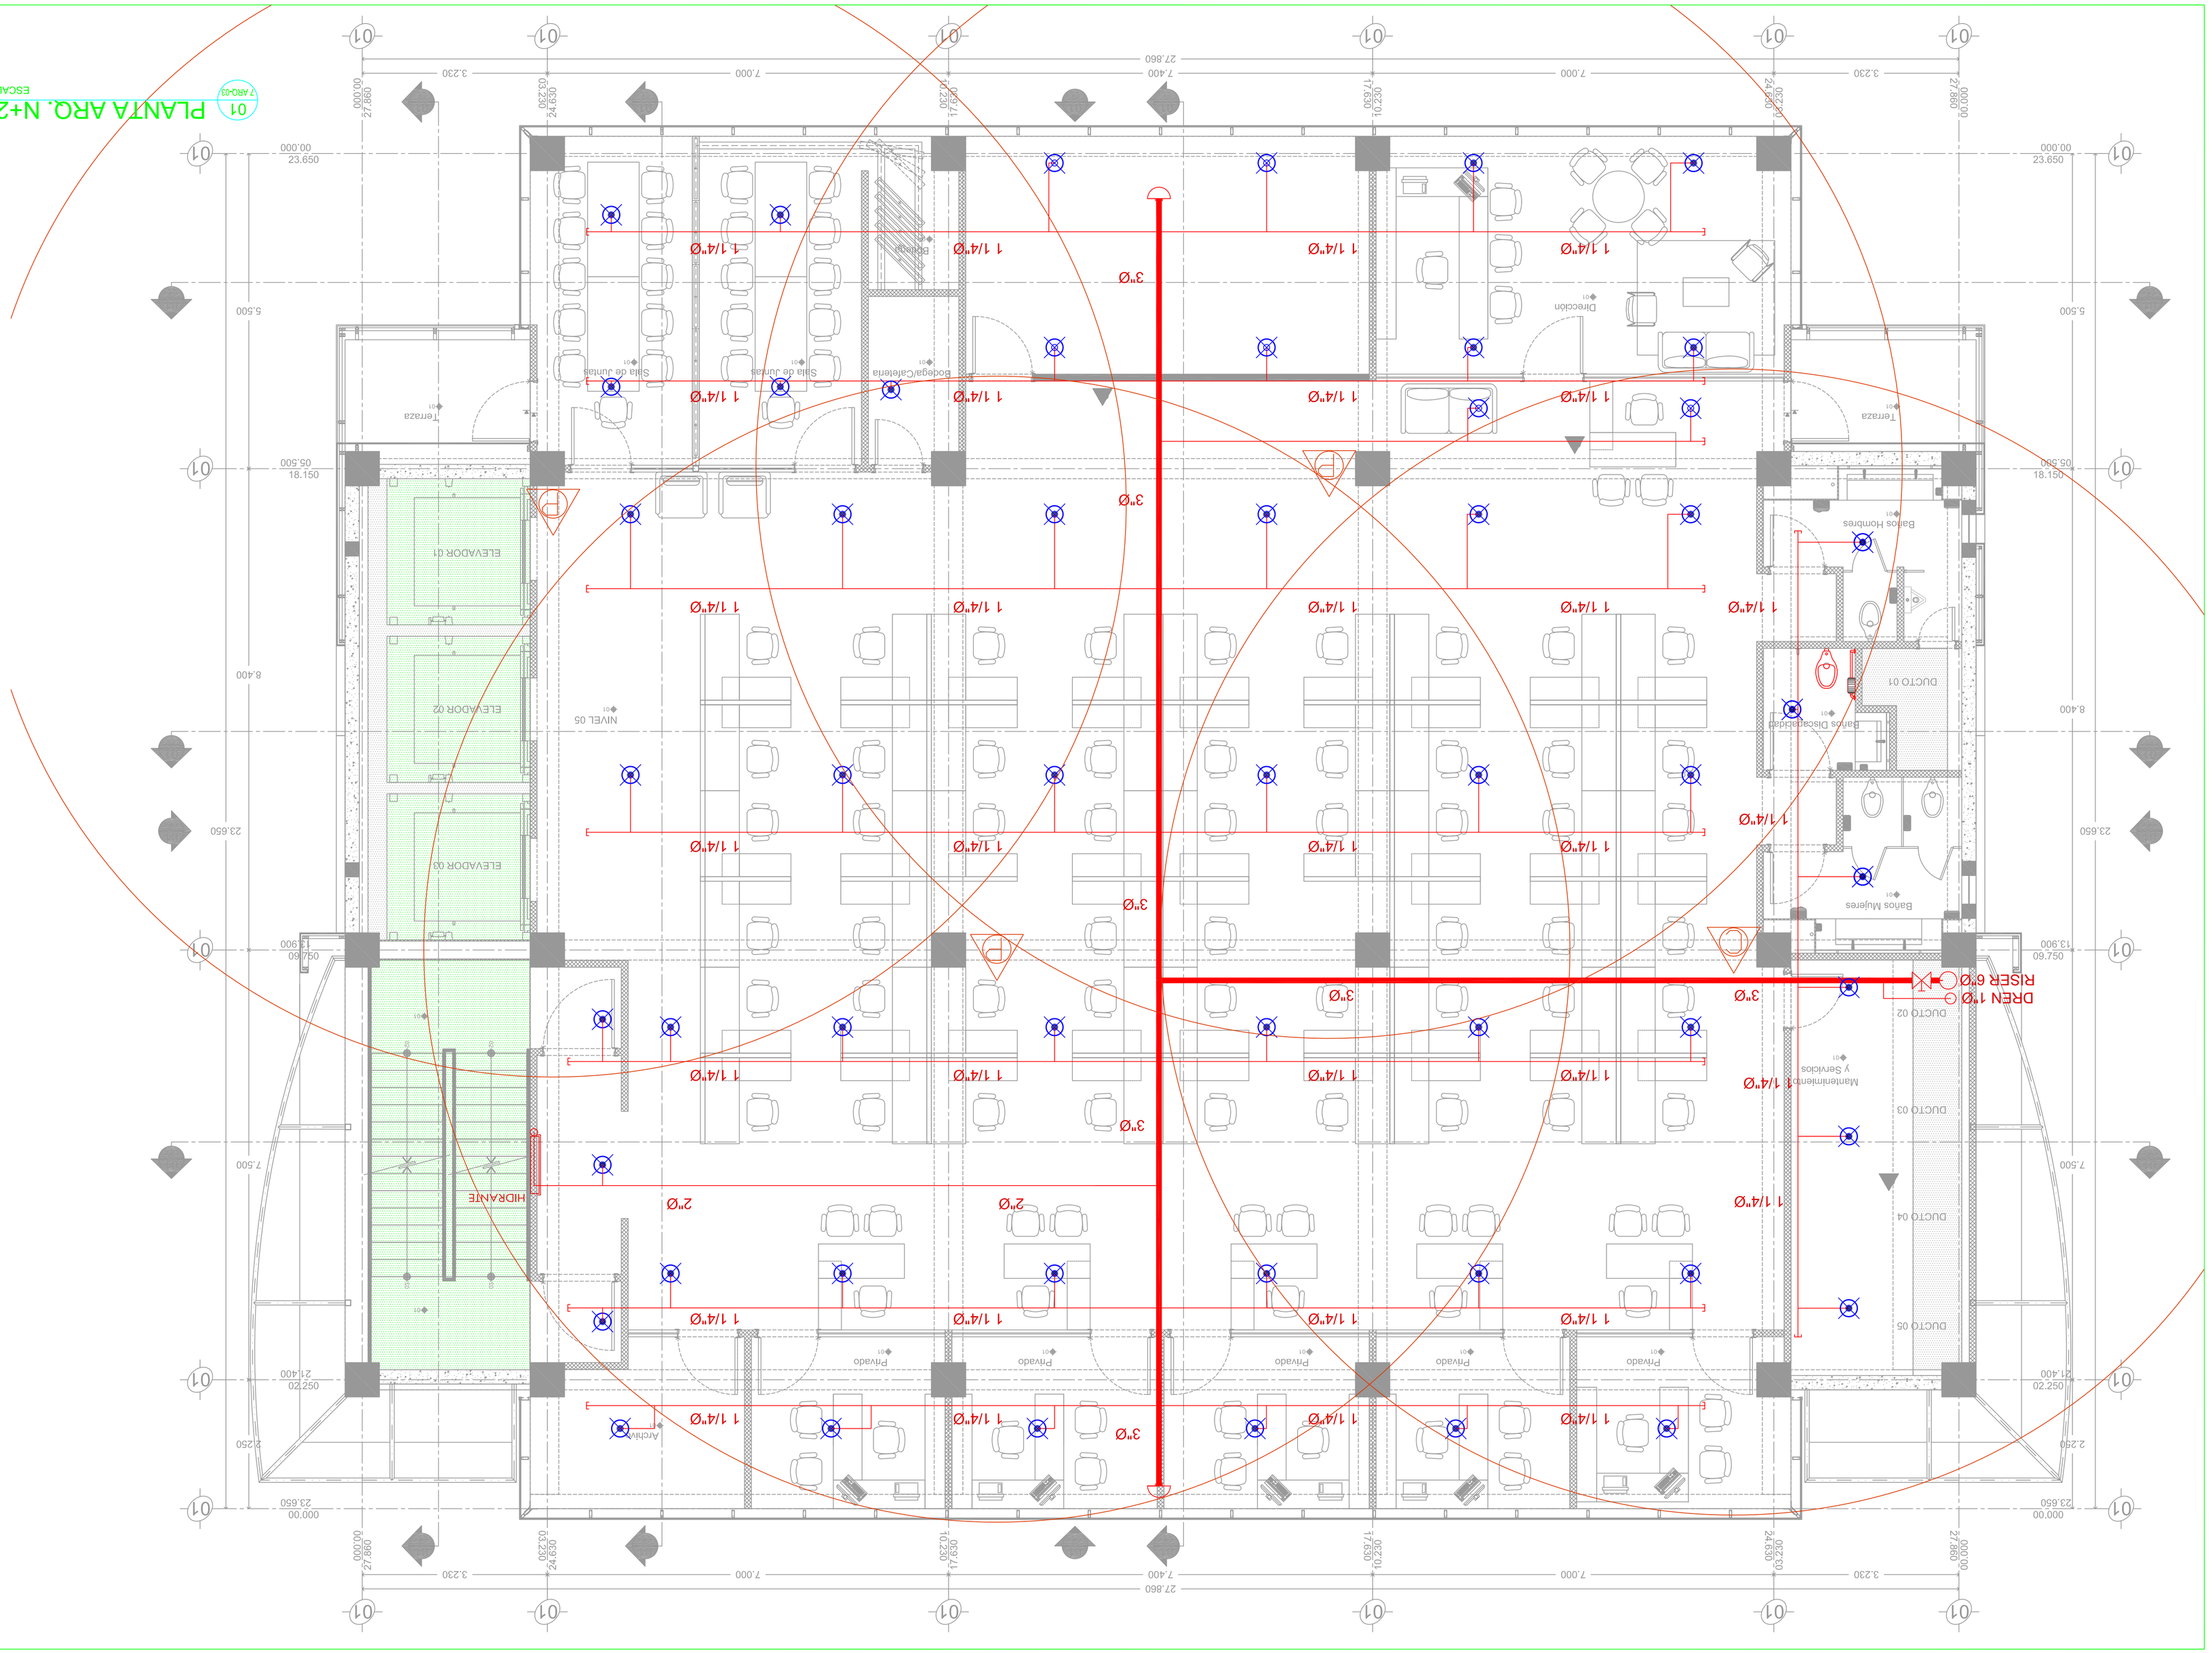

PLANTA ARQ. N+22.40

01 — 7 ARQ-03

ESCALA 1:50

SIMBOLOGIA:

1. COTAS EN METROS.
2. NIVELES EN METROS.
3. LAS COTAS RIGEN AL DIBUJO.

SIMBOLOGIA	
	Tubería de acero negro al carbon, pared delgada, sin costura, apropiado UL y FM, para tuberías ligeras y menores a 2"; para roscar, para tuberías ligeras y mayores a 2 ½" para ranurar.
B.C.I.	Baja Tubería contra Incendios
	Columna del sistema de extinción de incendios
	Rociador automático, tipo Pendent "hacia abajo", respuesta rápida, entrada una temperatura de 175 grados F, Factor-K de 5.6, color cromo, aprobado UL y FM.
	Tapon campana para tubería de acero del sistema de incendios
	Retenedor contra bombas que incluye: cadenilla 80X75X21 cms, cristal con mangueta tipo industrial de ½" x 30 cms, niple cuna, llave de ajuste, cañón de ajuste, rack de desplegue rápido.
00"Ø	Diametro nominal en pulgadas
	Indica cambio de nivel de tubería
HID-00	Indica numero de hidrante contra incendios
	Extintor portátil de Polvo Químico Seco (PQS) tipo ABC, con capacidad de 6 kgs.- incluye soporte para montaje en muro
	Extintor portátil de CO_2 para tiegos electricos, con capacidad de 6 kgs., incluye soporte para montaje en muro
	Toma siamesa para bomberos, tiemmudo cromado, con dos entradas de 2½" con tapones y cadenas, una salida de 4" roscada, incluye piito cromado con la leyenda "Bomberos"
	Nodo de calculo hidraulico

LOCALIZACION:

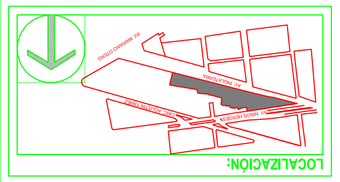

SIMBOLOGIA:

NOTAS:

ANOTACIONES GENERALES:
Este plano es propiedad de la empresa ingeniería y arquitectura, no puede ser reproducido total o parcialmente sin la autorización de la empresa.
Cualquier error, omisión o diferencia entre los datos de este plano y la realidad, deberá ser reportado inmediatamente al proyectista, para su corrección.
Los planos de instalaciones, son conceptuales y deben ser revisados y ajustados en campo, para su ejecución.
Los planos de instalaciones, no incluyen ductos, cajas, registros, soportes, etc. que se requieran para la ejecución de las instalaciones, que no estan contenidos en los planos de arquitectura, estructurales, eléctricos o sanitarios.
REPRESENTANTE LEGAL:	Firma
ING. JUAN JOSE MARTINEZ TREVIÑO	
DIRECTOR DE PROYECTOS	
ARQ. GERSON CHAVEZ GUZMAN	Firma

COLABORADORES:

ARQ. ALDO ROSAS GARCIA
ARQ. BRENDA ALEJANDRA FUENTES GOMEZ

ASEJ AUDITORÍA SUPERIOR DEL ESTADO DE JALISCO
PRESENTE LA PRESENTE ES
TITULAR MAESTRO EN DERECHO ALONSO GODOY PELAYO

TEI

NOMBRE DEL PROYECTO:

REMODELACIÓN DEL PRIMER EDIFICIO RELATIVO AL DERECHO NUEVO DE LA ASEJ, AS CONLO LA DIRECCION GENERAL Y SUPERVISIÓN DE LA OBRA, LMEXO A CONTRATO N° ASE-LPI-07/2012

UBICACION DEL PROYECTO:

AV. MINOS HEROES Nº. 2439 CC. MODERNA GUADALAJARA, JALISCO

CLAVE DEL PLANO:

07-PCI-05

CONTENIDO:

INSTALACION CONTRA INCENDIO
NIVEL (+22.40)

ESCALA: 1:50	FECHA: DICIEMBRE 2013
REVISO:	DIBUJO:
APROBO:	REVISION: R.A.R.R.
	AS BUILT

ESCALA GRAFICA: