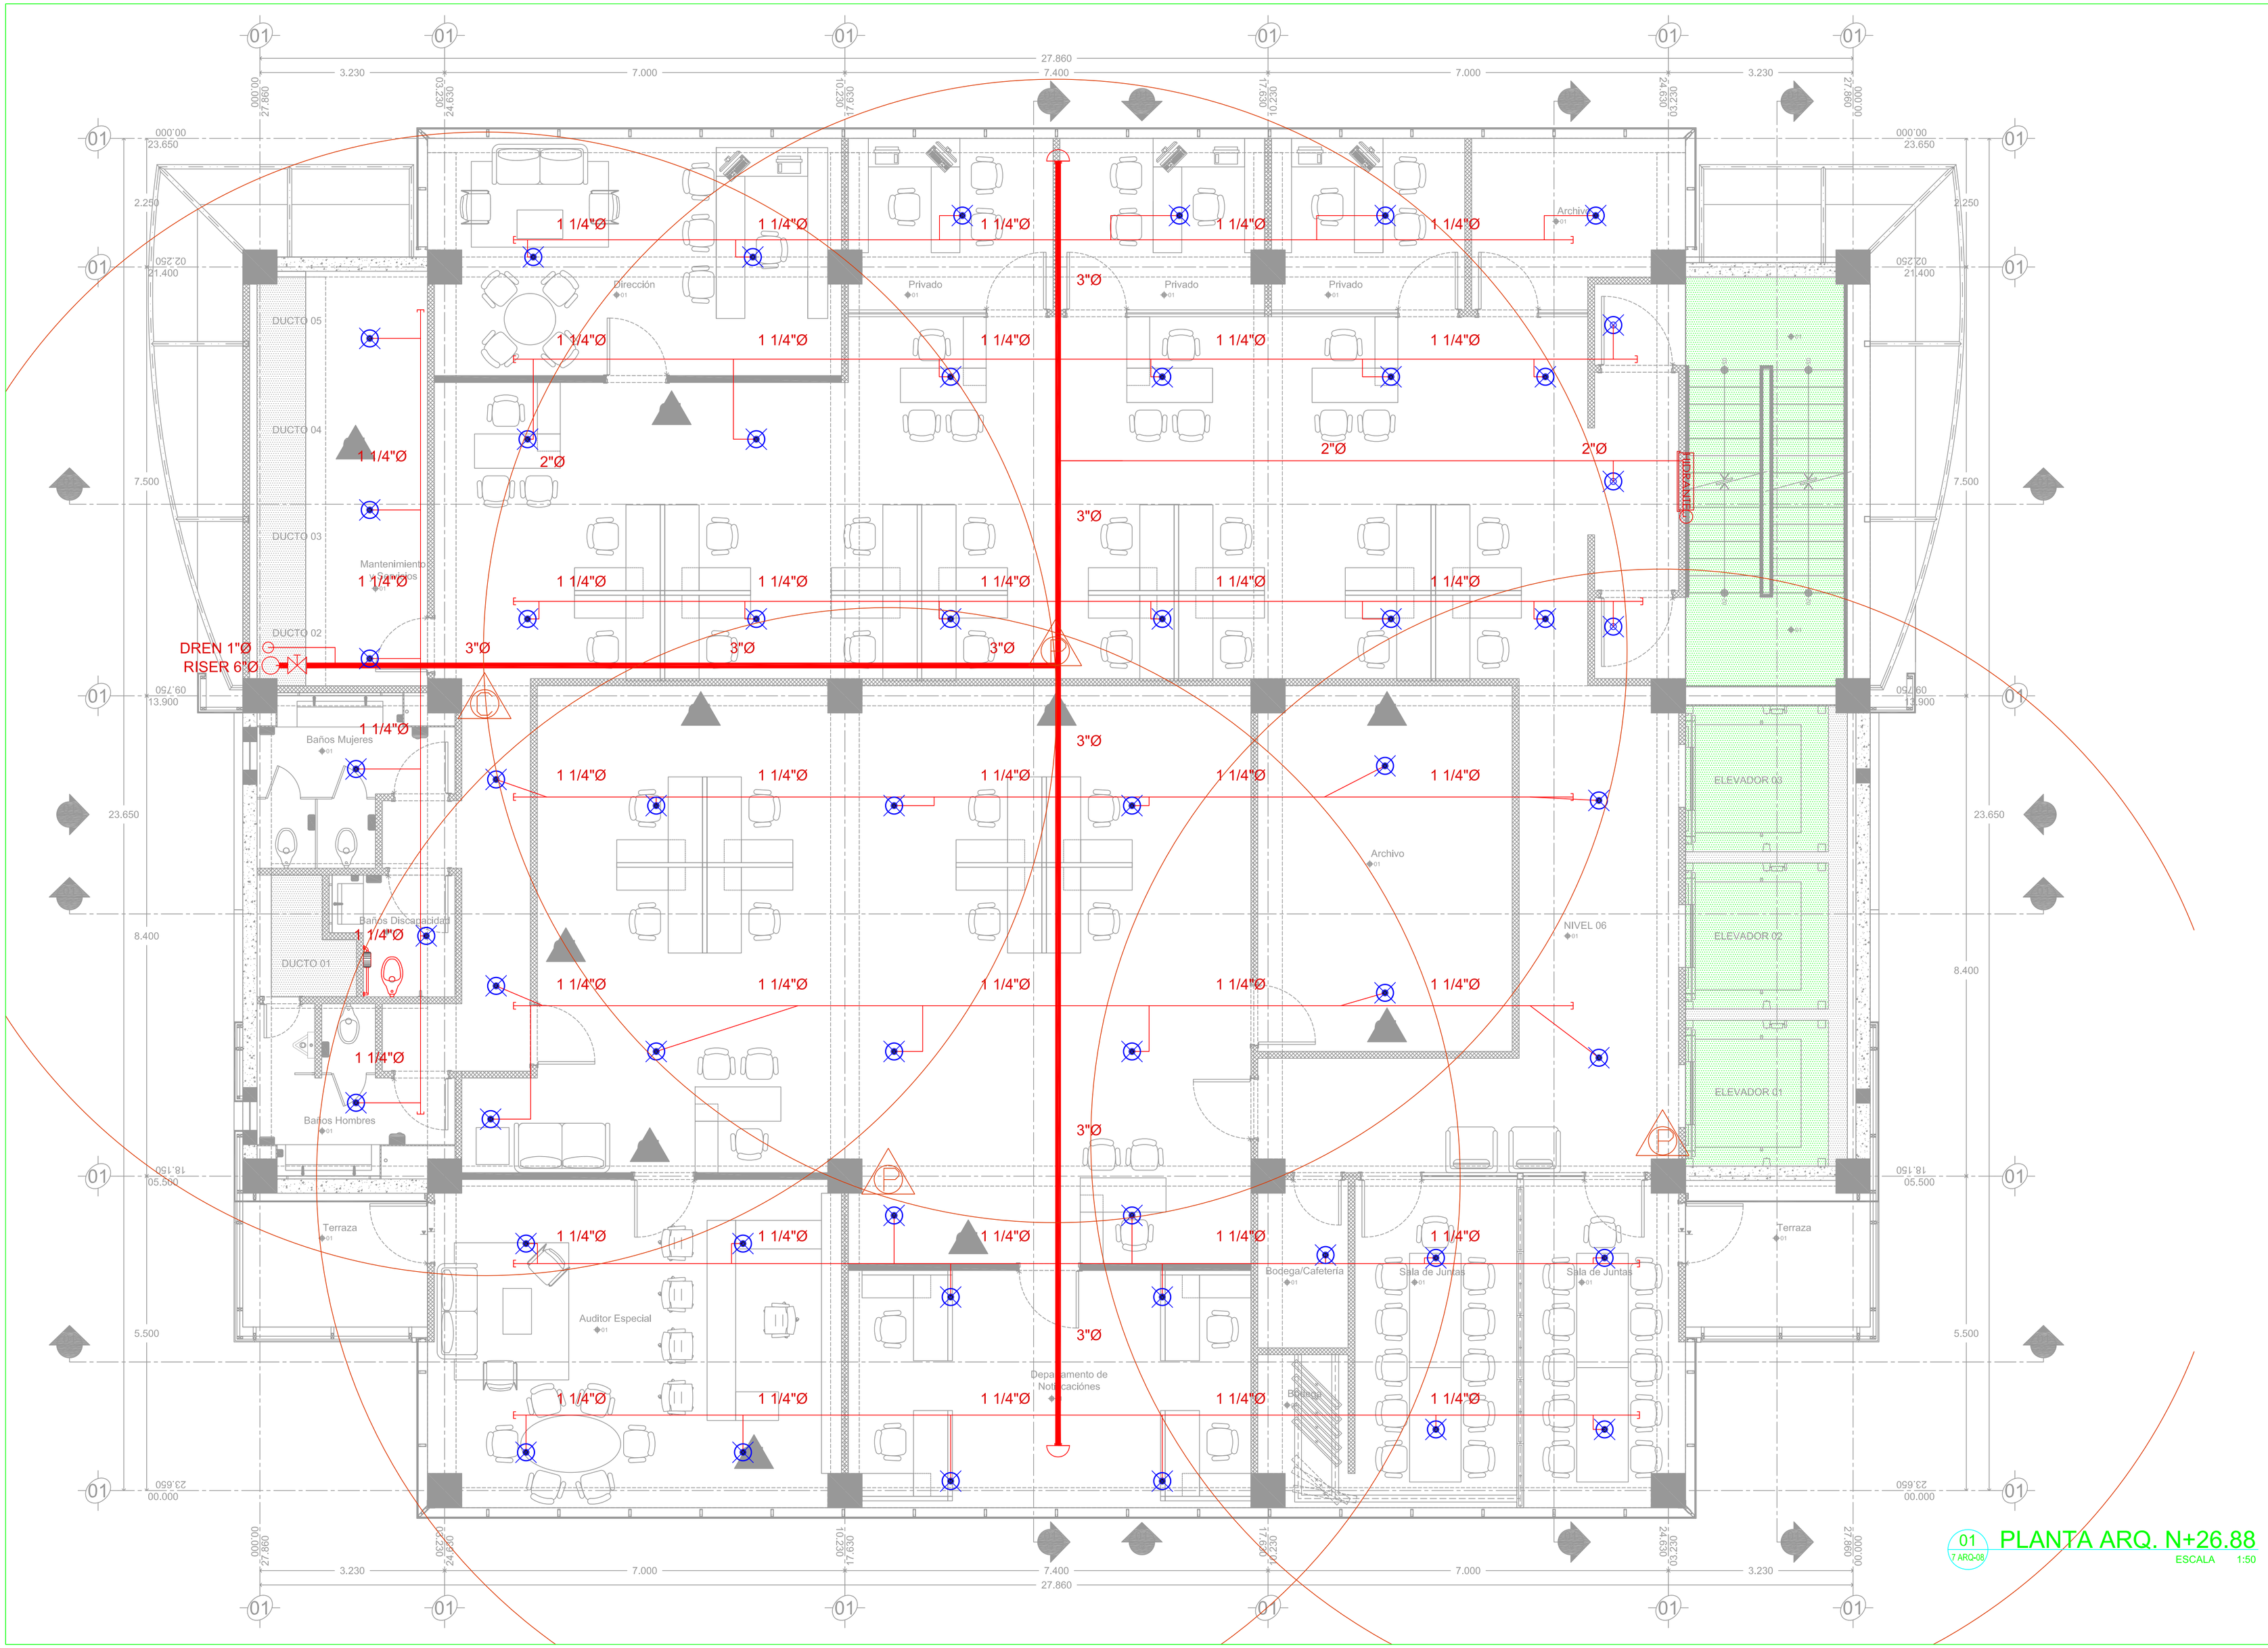

01 7 ARQ-08 PLANTA ARQ. N+26.88

ESCALA 1:50

SIMBOLOGÍA:

1. COTAS EN METROS.
2. NIVELES EN METROS.
3. LAS COTAS RIGEN AL DIBUJO.

SIMBOLOGIA	
	Tubería de acero negro al carbon, pared delgada, con costura, aprobado UL y FM, para tuberias iguales y menores a 2" para roscar, para tuberías iguales y mayores a 2 ½" para ranurar.
B.C.I.	Baja Tuberia contra Incendios
	Columna del sistema de extincion de incendios
	Rociador automatico, tipo Pendent "hacia abajo", respuesta rapida, entrada roscada ½" N.P.T., orificio de ½", para una temperatura de 175 grados F, Factor-K de 5.6, color cromo, aprobado UL y FM.
	Tapon campana para tuberia de acero del sistema de incendios
	Hidrante contra incendios que incluye: gabinete metalico en color blanco con medidas 80x75x21 cms, cristal con calcomania, valvula angular de 2"x1 ½", manguera tipo industrial de 1½" x 30 mts, niple cana, llave de ajuste, chiflon de ajuste, rack de despliegue rapido.
00"Ø	Diametro nominal en pulgadas
	Indica cambio de nivel de tuberia
HID-00	Indica numero de hidrante contra incendios
	Extintor portatil de Polvo Químico Seco (PQS) tipo ABC, con capacidad de 6 kgs., Incluye soporte para montaje en muro
	Extintor portatil de CO, para fuegos electricos, con capacidad de 6 kgs., Incluye soporte para montaje en muro
	Toma siamesa para bomberos, terminado cromado, con dos entradas de 2½" con tapones y cadenas, una salida de 4" roscada, incluye plato cromado con la leyenda "Bomberos"
XX	Nodo de calculo hidraulico

LOCALIZACIÓN:

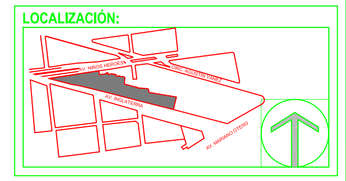

ACTUALIZACIONES

N°	FECHA	DESCRIPCIÓN	EJES
1	02 ABR 2013	Este plano sustituye completamente al plano 7 ARQ-06 Rev.0	
2	04 SEP 2013	Se anexó muro de tablaroca	
3	04 SEP 2013	Se reubica cancelería	
4	18 SEP 2013	Se ajusta la posición del escritorio del Auditor Especial.	6-C, 1-J
5	18 SEP 2013	Se eliminan las Puertas y Muros de Acceso a Ductos 2,3,4 y 5.	4-B, 3-H

NOTAS:

AVISO DE CONFIDENCIALIDAD.
Este información y/o el material adjunto es para uso exclusivo de la persona o entidad a la que expresamente se le ha enviado y puede contener información confidencial o privilegiada. Cualquier revisión, retransmisión, difusión o cualquier otro uso de esta información por personas o entidades diferentes a las a las que va dirigida, es prohibida. Si usted recibe esta información por error, por favor elimínela de su sistema y de su disco duro sin conservar ninguna copia, sea impresa o de otro medio similar.

Notice of Confidentiality.- The information is intended only for the person or entity to which it is addressed and may contain confidential and/or privileged material. Any review, retransmission, dissemination or other use of, or taking of any action in reliance upon, this information by persons or entitiesother than the intended recipient is prohibited. If you receive this information in error, please delete it or immediately destroy it, including attachments, without copying, distributing or disclosing.

REPRESENTANTE LEGAL ING. JUAN JORGE MARTÍNEZ TREJO	Firm:
DIRECTOR DE PROYECTOS ARQ. GERSON CHÁVEZ GUZMÁN	Firm:

COLABORADORES:
ARQ. ALDO ROSAS GARCÍA
ARQ. BRENDA ALEJANDRA FUENTES GÓMEZ

ASEJ AUDITORÍA SUPERIOR DEL ESTADO DE JALISCO
"2012, Centenario del Ejército Libertador"
TITULAR MAESTRO EN DERECHO ALONSO GODOY PELAYO

TEI

NOMBRE DEL PROYECTO:
ELABORACIÓN DEL PROYECTO EJECUTIVO RELATIVO AL EDIFICIO NUEVO DE LA ASEJ, ASÍ CONO LA DIRECCIÓN GENERAL Y SUPERVISIÓN DE LA OBRA. ANEXO A CONTRATO N°. ASEJ-CI/031/2012

UBICACION DEL PROYECTO:
AV. NIÑOS HEROES No. 2409 COL. MODERNA
GUADALAJARA, JALISCO

CLAVE DEL PLANO:
07-PCI-06

CONTENIDO:
INSTALACION CONTRA INCENDIO (Nivel 26.88)

ESCALA: 1:50	FECHA: DICIEMBRE 2013
REVISÓ:	DIBUJÓ: R.A.B.R
APROBÓ:	REVISIÓN: AS-BUILT

ESCALA GRÁFICA: 1:50 0 1 2 3