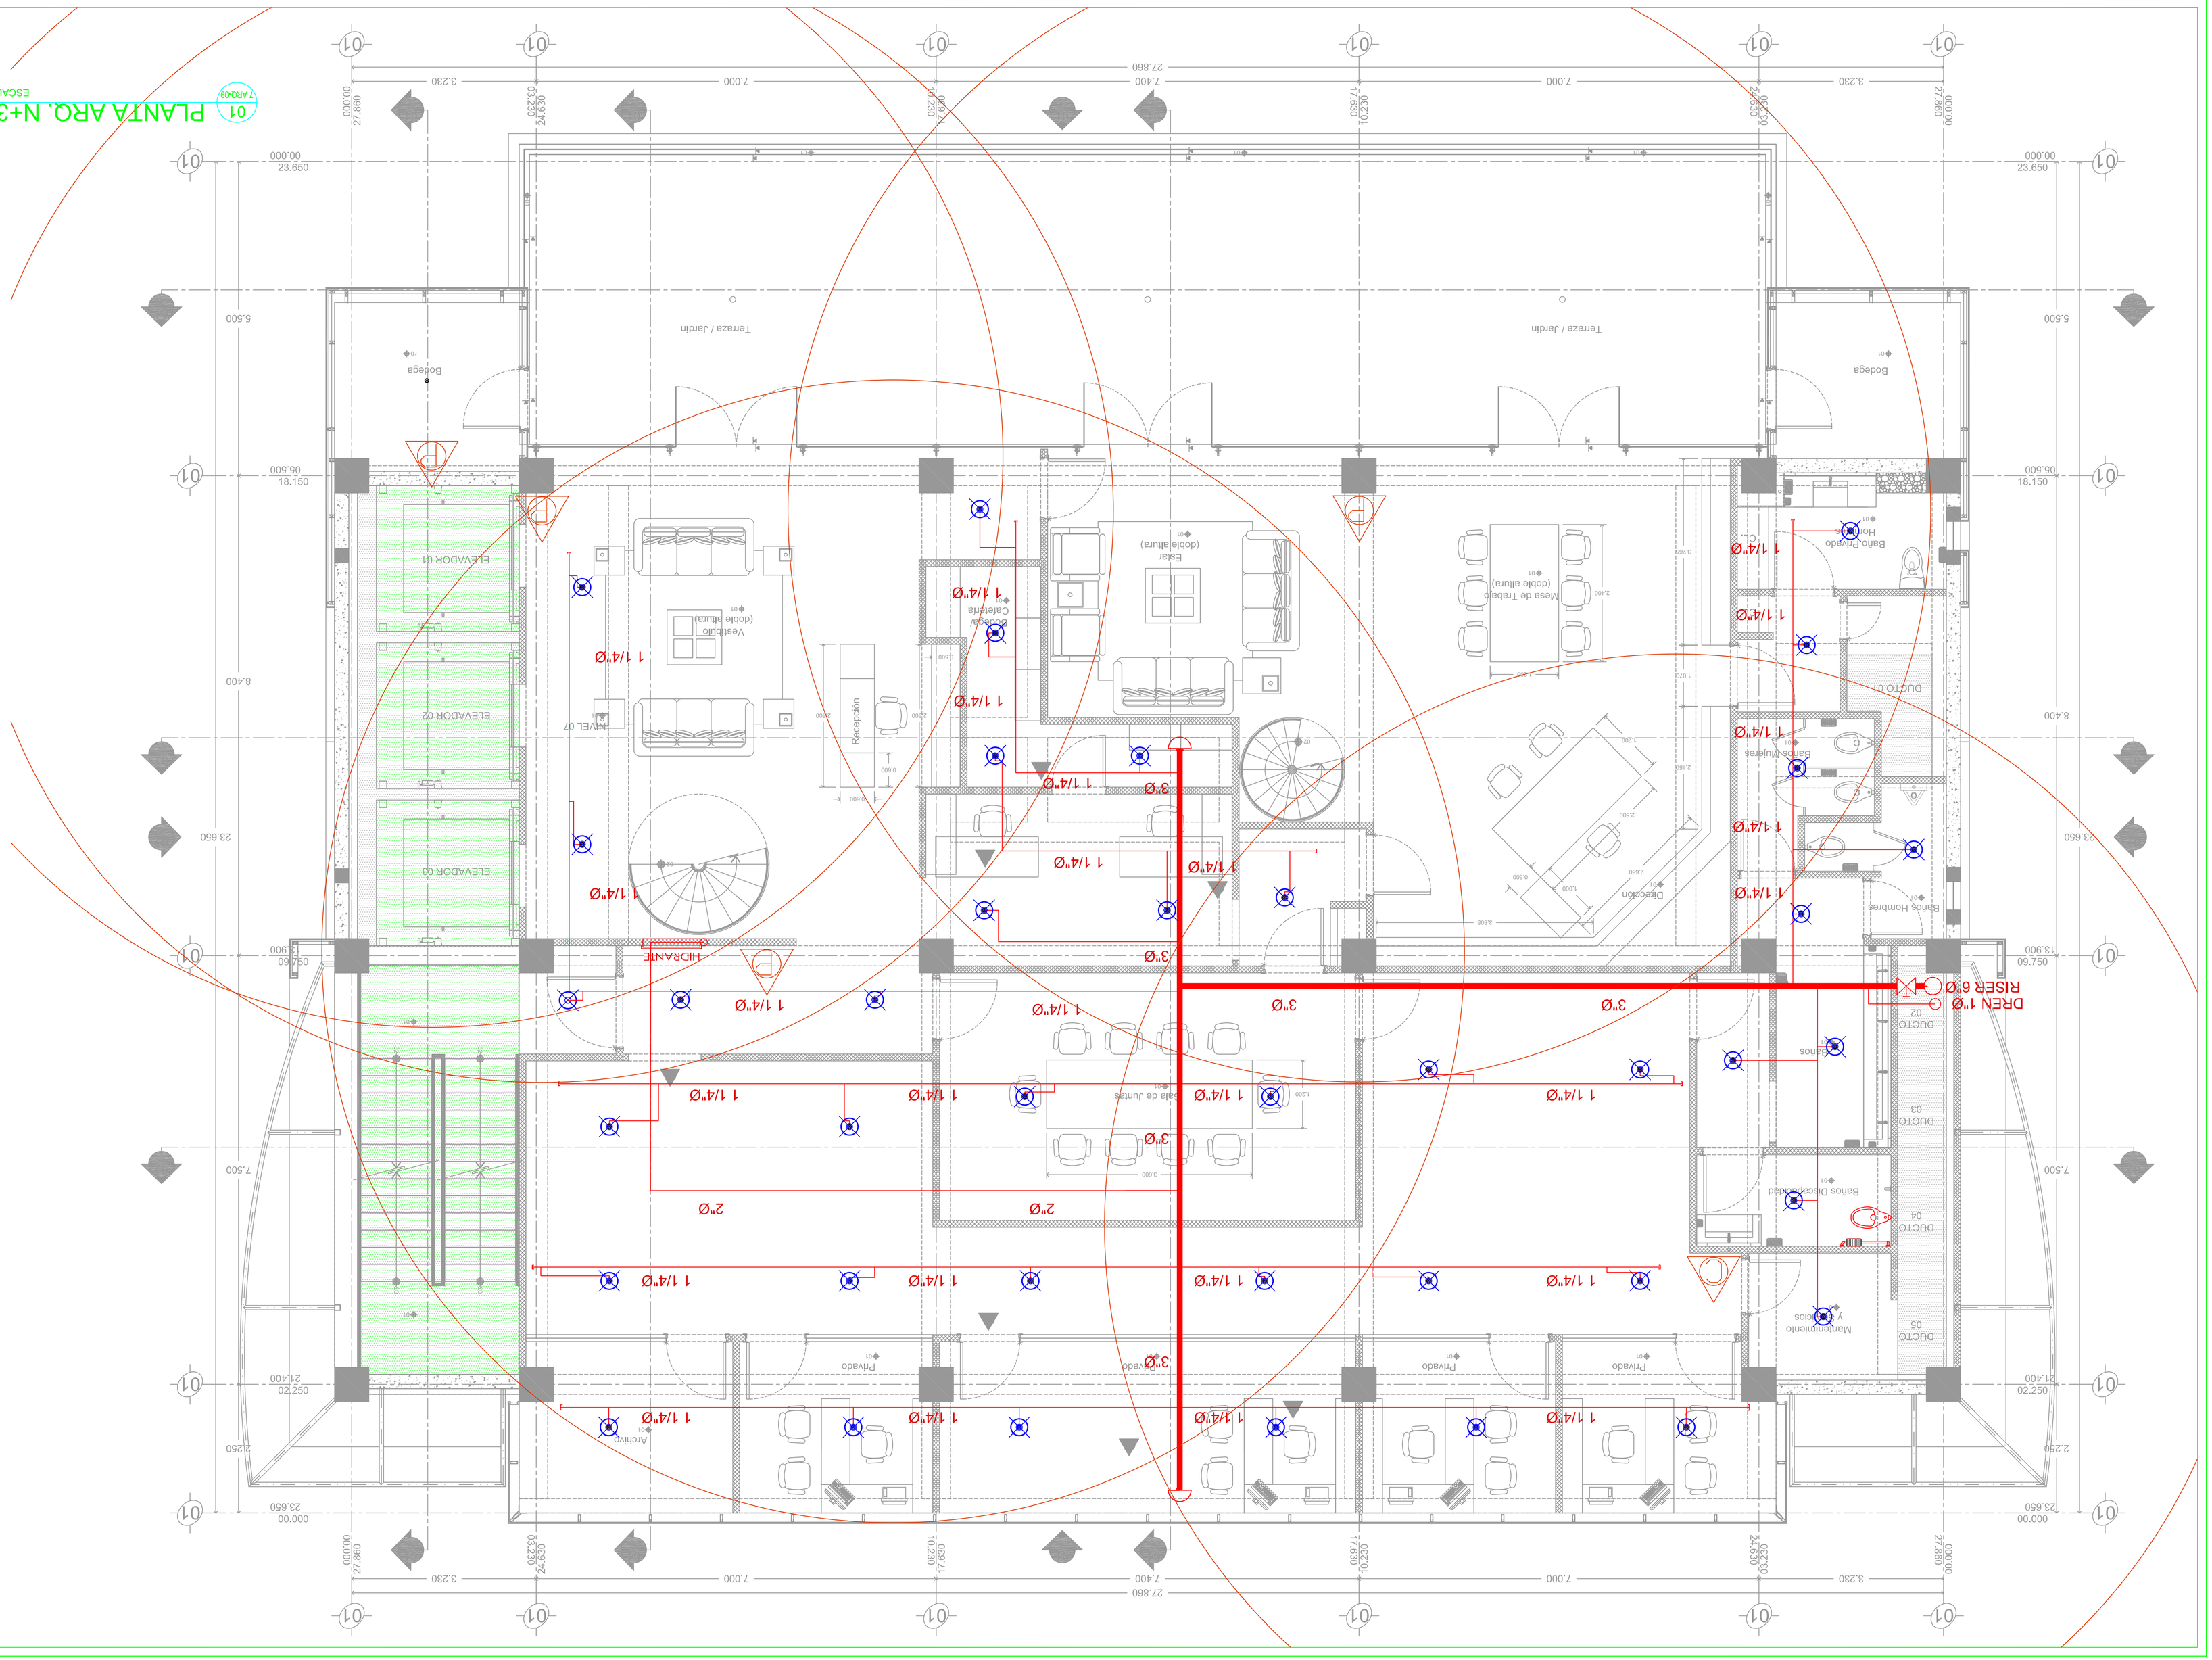

SIMBOLOGÍA:

1. COTAS EN METROS.
2. NIVELES EN METROS.
3. LAS COTAS RIGEN AL DIBUJO.

SIMBOLOGIA
Tubería de acero negro al carbono, pared delgada, con costura, apoyada UL y FM, para tubería gualda y menores a 2", para aunar. mayores a 2½" para aunar.
B.C.I. Baja Tubería contra incendios
Columna del sistema de extinción de incendios
Rociador automático, tipo Pendiente "hacia abajo", respuesta rápida, enrasada rosciada ½" N.P.T., orificio de ½", para una temperatura de 175 grados F, Factor-K de 5.6, color cromo, aprobado UL y FM.
Tapon campana para tubería de acero del sistema de incendios
Hidrante contra incendios que incluye: gabinete metálico en color blanco con medidas 60x75x21 cms, cristal con calcomanía, válvula angular de 2"x1½", manguera tipo industrial de 1½" x 30 mts, hilo cuna, llave de ajuste, chiflón de ajuste, rack de desplegue rápido.
00"Ø Diámetro nominal en pulgadas
Indica cambio de nivel de tubería
HID-00 Indica numero de hidrante contra incendios
Extintor portátil de Polvo Químico Seco (PQS) tipo ABC, con capacidad de 6 kgs., incluye soporte para montaje en muro
Extintor portátil de CO_2 para fuegos electricos, con capacidad de 6 kgs. incluye soporte para montaje en muro
Toma siamesa para bomberos, terminado cromado, con dos entradas de 2½" con tapones y cadenas, una salida a 4" roscada, incluye piito cromado con la leyenda "Bomberos"
Nodo de calculo hidraulico

LOCALIZACIÓN:

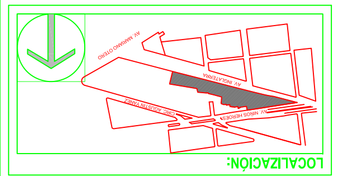

NOTAS:

LADDIE DE CONFIDENCIALIDAD.
Esta información (en lo sucesivo adjunto en para los efectos de la presente a ésta se le que representa en los documentos de la empresa o también en adelante "la información") es propiedad de la empresa y/o sus afiliadas y/o subsidiarias (en lo sucesivo "Grupo Ferrosa") y/o sus respectivos clientes (en lo sucesivo "clientes"). Dicho información es de carácter confidencial y/o privado y/o secreto y/o sujeta a derechos de propiedad intelectual y/o industrial y/o de autor o similares que, bajo la legislación aplicable, pertenecen a Grupo Ferrosa y/o sus clientes y/o sus respectivos proveedores y/o terceros que la hayan recibido en virtud de una relación de negocios y/o de cualquier índole. Esta información no puede ser usada, reproducida, publicada, distribuida, transferida, cedida, vendida, comercializada o de cualquier otra forma explotada sin el previo y expreso consentimiento de Grupo Ferrosa y/o sus clientes y/o sus respectivos proveedores y/o terceros que la hayan recibido en virtud de una relación de negocios y/o de cualquier índole. Esta información no puede ser usada o revelada a terceros sin el previo y expreso consentimiento de Grupo Ferrosa y/o sus clientes y/o sus respectivos proveedores y/o terceros que la hayan recibido en virtud de una relación de negocios y/o de cualquier índole.

REPRESENTANTE LEGAL	Firma
ING. JUAN JOSÉ MARTÍNEZ TREJO	
DIRECTOR DE PROYECTOS	Firma
ARQ. GERSON CHÁVEZ GUZMÁN	

COLABORADORES:

ARQ. ALDO ROSAS GARCÍA
ARQ. BRENDA ALEJANDRA FUENTES GOMEZ

ASEJ AUDITORÍA SUPERIOR DEL ESTADO DE JALISCO
PRESENTE LA INFORMACIÓN

TITULAR MAESTRO EN DERECHO ALONSO GODOY PELAYO

TEI

NOMBRE DEL PROYECTO:

REMODELACIÓN DEL PROYECTO EJECUTIVO RELATIVO AL DERRIBO NUEVO DE LA ÁREA, AL CONTROL DE DIRECCIÓN GENERAL Y SUPERVISIÓN DE LA OBRA, LICITADO A CONTRATO DE "ASEJ-CONTROL"

UBICACIÓN DEL PROYECTO:

GUADALAJARA, JALISCO

CLAVE DEL PLANO:

07-PCI-07

CONTENIDO:

INSTALACIÓN CONTRA INCENDIO
NIVEL +31.36

ESCALA:	FECHA:
1:50	DICIEMBRE 2013

REVISO:	DIBUJO:
	RABR

APROBO:	REVISIÓN:

ESCALA GRÁFICA:
AS BUILT

1:50 0 1 2 3