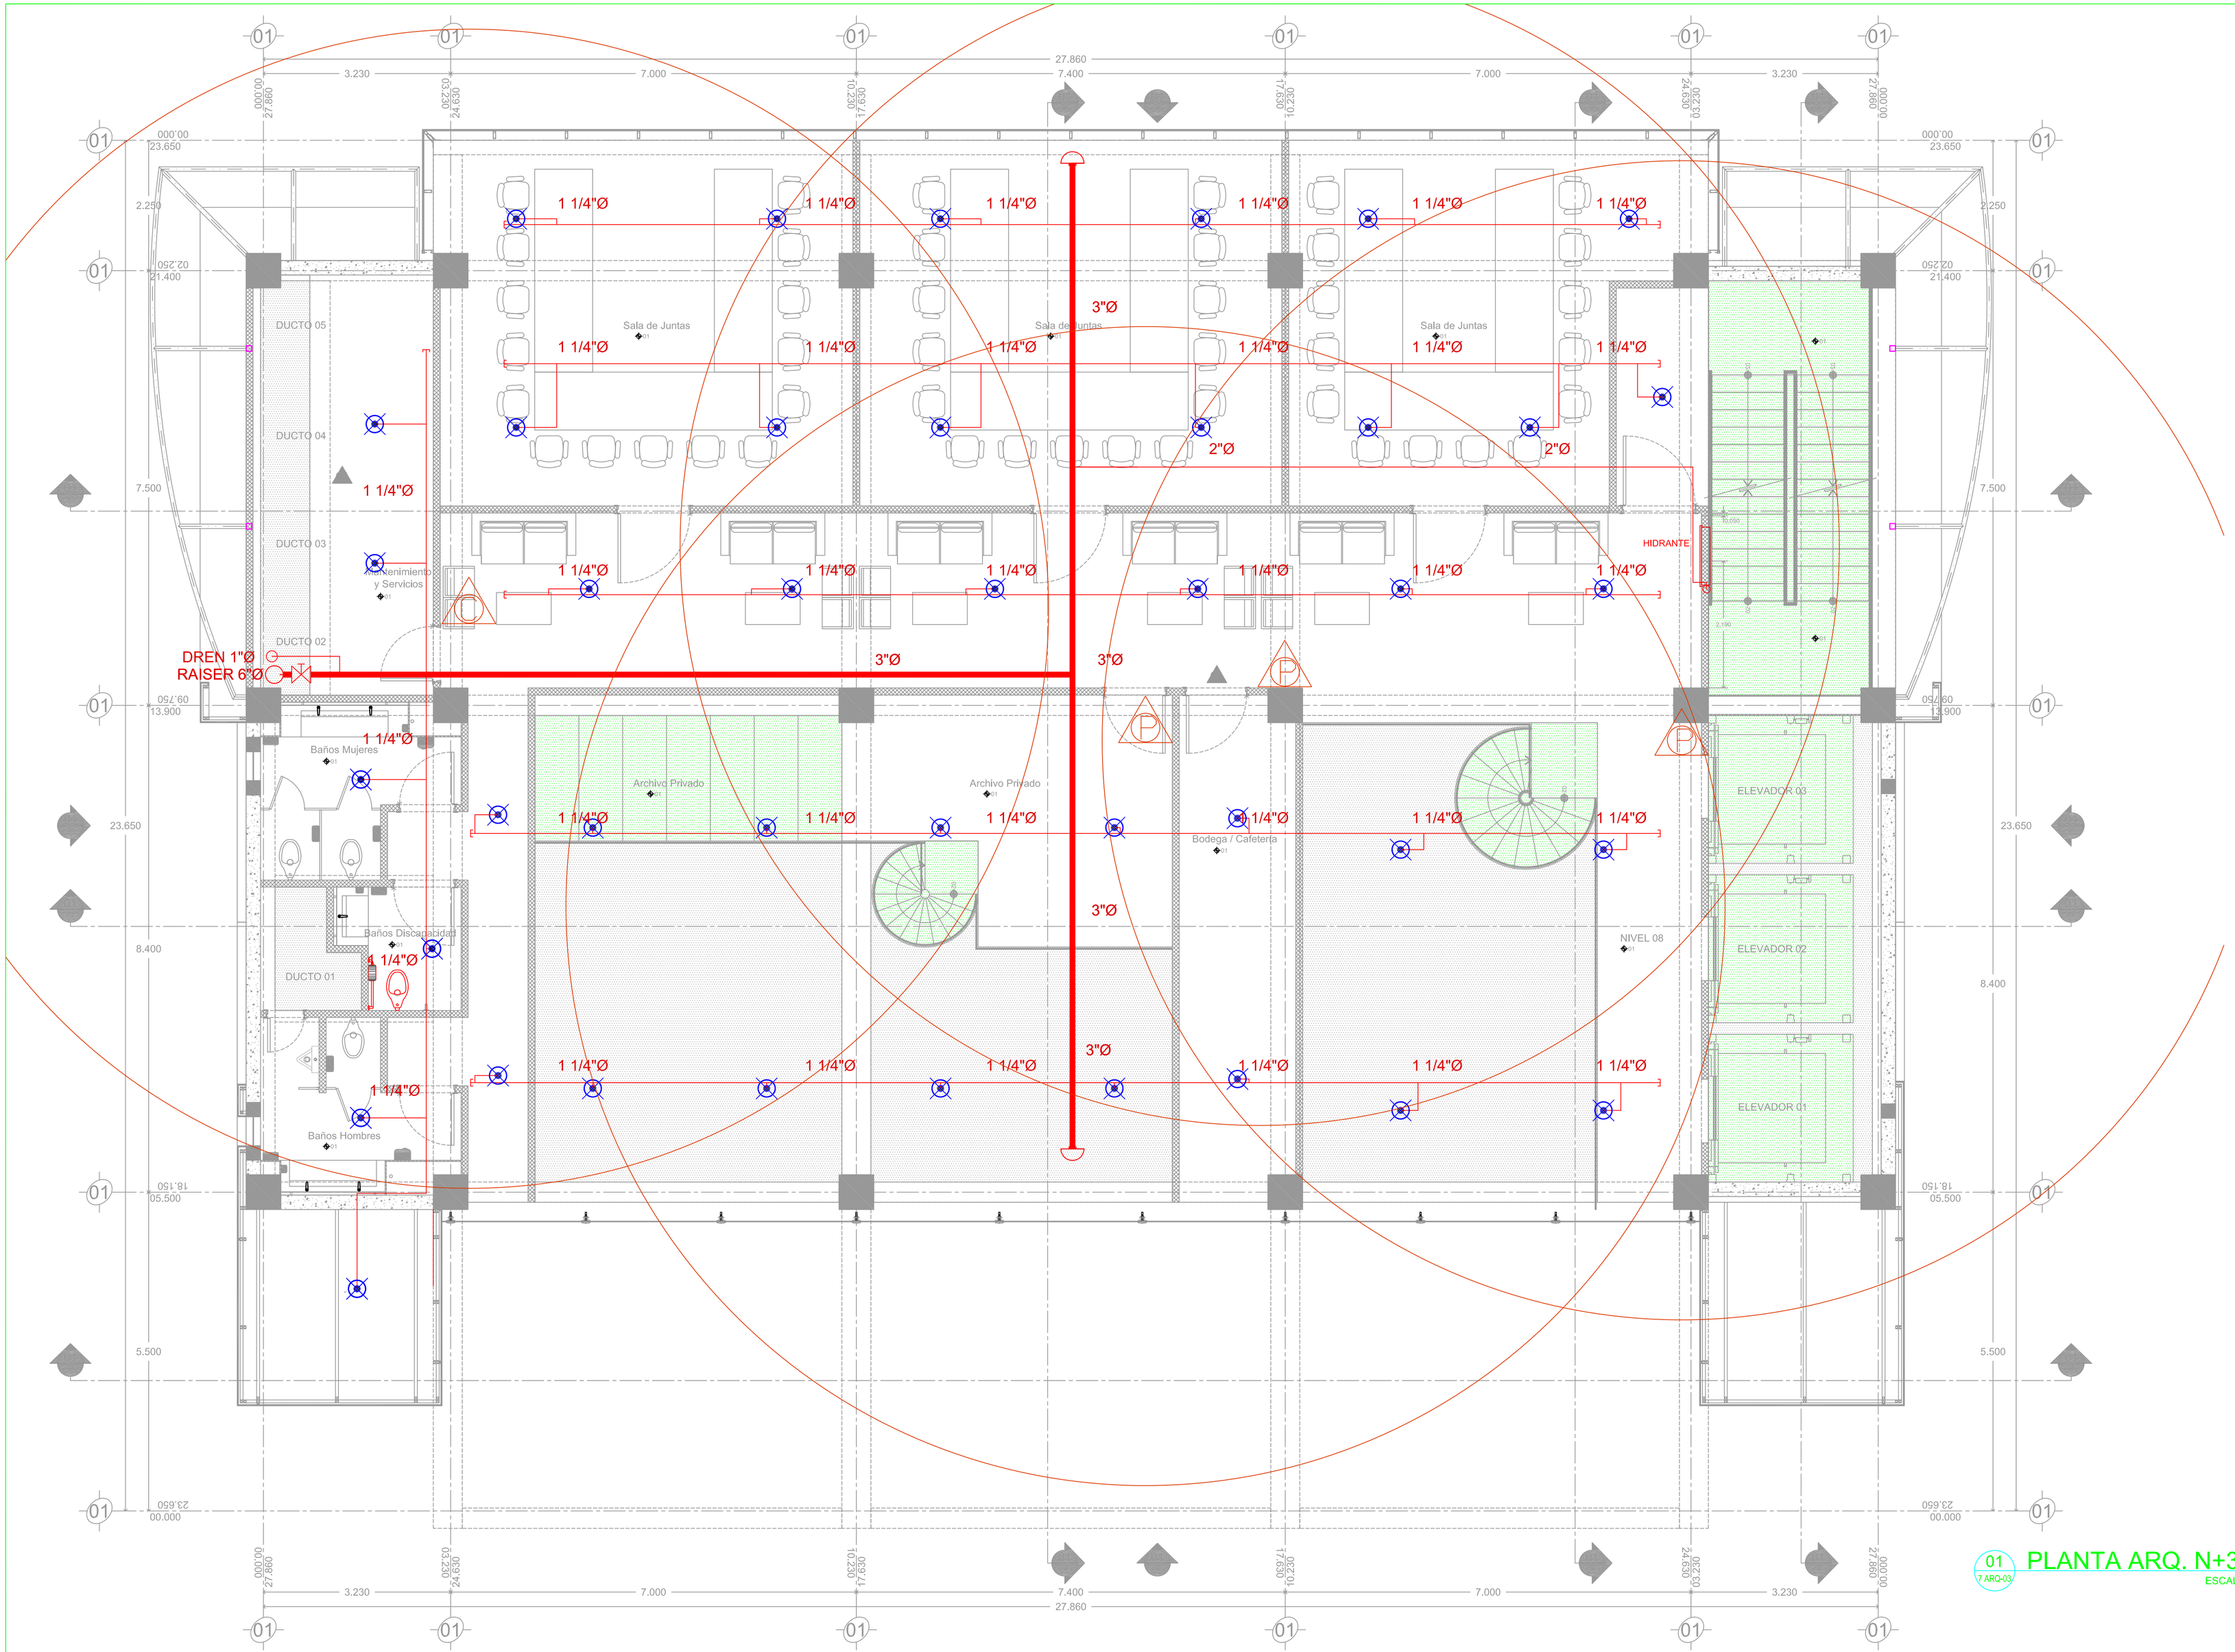

01 / 7 ARQ-03 PLANTA ARQ. N+35.84

ESCALA 1:50

SIMBOLOGÍA:

1. COTAS EN METROS.
2. NIVELES EN METROS.
3. LAS COTAS RIGEN AL DIBUJO.

SIMBOLOGIA	
	Tubería de acero negro al carbon, pared delgada, con costura, aprobado UL y FM, para tuberías iguales y menores a 2" para roscar, para tuberías iguales y mayores a 2 ½" para ranurar.
B.C.I.	Baja Tubería contra Incendios
	Columna del sistema de extincion de incendios
	Rociador automatico, tipo Pendent "hacia abajo", respuesta rapida, entrada roscada ½" N.P.T., orificio de ½", para una temperatura de 175 grados F, Factor-K de 5.6, color cromo, aprobado UL y FM.
	Tapon campana para tubería de acero del sistema de incendios
	Hidrante contra incendios que incluye: gabinete metalico en color blanco con medidas 80x75x21 cms, cristal con calcomanía, valvula angular de 2"x1 ½", manguera tipo industrial de ½" x 30 mts, niple cana, llave de ajuste, chiflon de ajuste, rack de despliegue rapido.
00"Ø	Diametro nominal en pulgadas
	Indica cambio de nivel de tubería
HID-00	Indica numero de hidrante contra incendios
	Extintor portatil de Polvo Químico Seco (PQS) tipo ABC, con capacidad de 6 kgs., incluye soporte para montaje en muro
	Extintor portatil de CO, para fuegos electricos, con capacidad de 6 kgs., incluye soporte para montaje en muro
	Toma siamesa para bomberos, terminado cromado, con dos entradas de 2½" con tapones y cadenas, una salida de 4" roscada, incluye plato cromado con la leyenda "Bomberos"
NX	Nodo de calculo hidraulico

LOCALIZACIÓN:

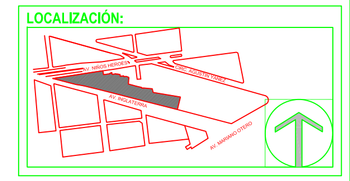

NOTAS:

AVISO DE CONFIDENCIALIDAD:
El contenido de este documento adjunto es para uso exclusivo de la persona o entidad a la que expresamente se le ha enviado, y puede contener información confidencial o material privilegiado.
Si usted no es el destinatario legítimo del mismo, por favor notífiqelo inmediatamente al remitente y bórrelo, destruyendo cualquier copia que pudiera haber realizado o haya recibido. La difusión, distribución y/o copiado de dicho mensaje, o sus anexos, es expresamente prohibida. Esta información no pretende ni debe ser considerada como constitutivo de ninguna relación legal, contractual o de otra índole similar.

Notice of Confidentiality: The information is intended only for the person or entity to which it is addressed and may contain confidential and/or privileged material. Any review, retransmission, dissemination or other use of, or taking any action in reliance upon this information, by persons or entities other than the intended recipient is prohibited. If you received this by mistake, please contact the sender immediately and delete this information, including attachments, without copying, distributing or disclosing.

REPRESENTANTE LEGAL ING. JUAN JORGE MARTÍNEZ TREJO DIRECTOR DE PROYECTOS ARQ. GERSON CHÁNEZ GUZMÁN	Firma Firma

COLABORADORES:

ARQ. ALDO ROSAS GARCÍA
ARQ. BRENDA ALEJANDRA FUENTES GÓMEZ

ASEJ AUDITORÍA SUPERIOR DEL ESTADO DE JALISCO
PODER LEGISLATIVO

TITULAR MAESTRO EN DERECHO ALONSO GODOY PELAYO

TEI

NOMBRE DEL PROYECTO:

ELABORACIÓN DEL PROYECTO EJECUTIVO RELATIVO AL EDIFICIO NUEVO DE LA ASEJ, ASÍ COMO LA DIRECCIÓN GENERAL Y SUPERVISIÓN DE LA OBRA. ANEXO A CONTRATO N°. ASEJ-4/2012/2013

UBICACION DEL PROYECTO:

AV. NIÑOS HEROES No. 2409 COL. MODERNA
GUADALAJARA, JALISCO

CLAVE DEL PLANO:

07-PCI-08

CONTENIDO:

INSTALACIÓN CONTRA INCENDIO
NIVEL (+35.84)

ESCALA: 1:50	FECHA: DICIEMBRE 2013
REVISO:	DIBUJO: R.A.B.R.
APROBO:	REVISIÓN: AS BUILT

ESCALA GRÁFICA: