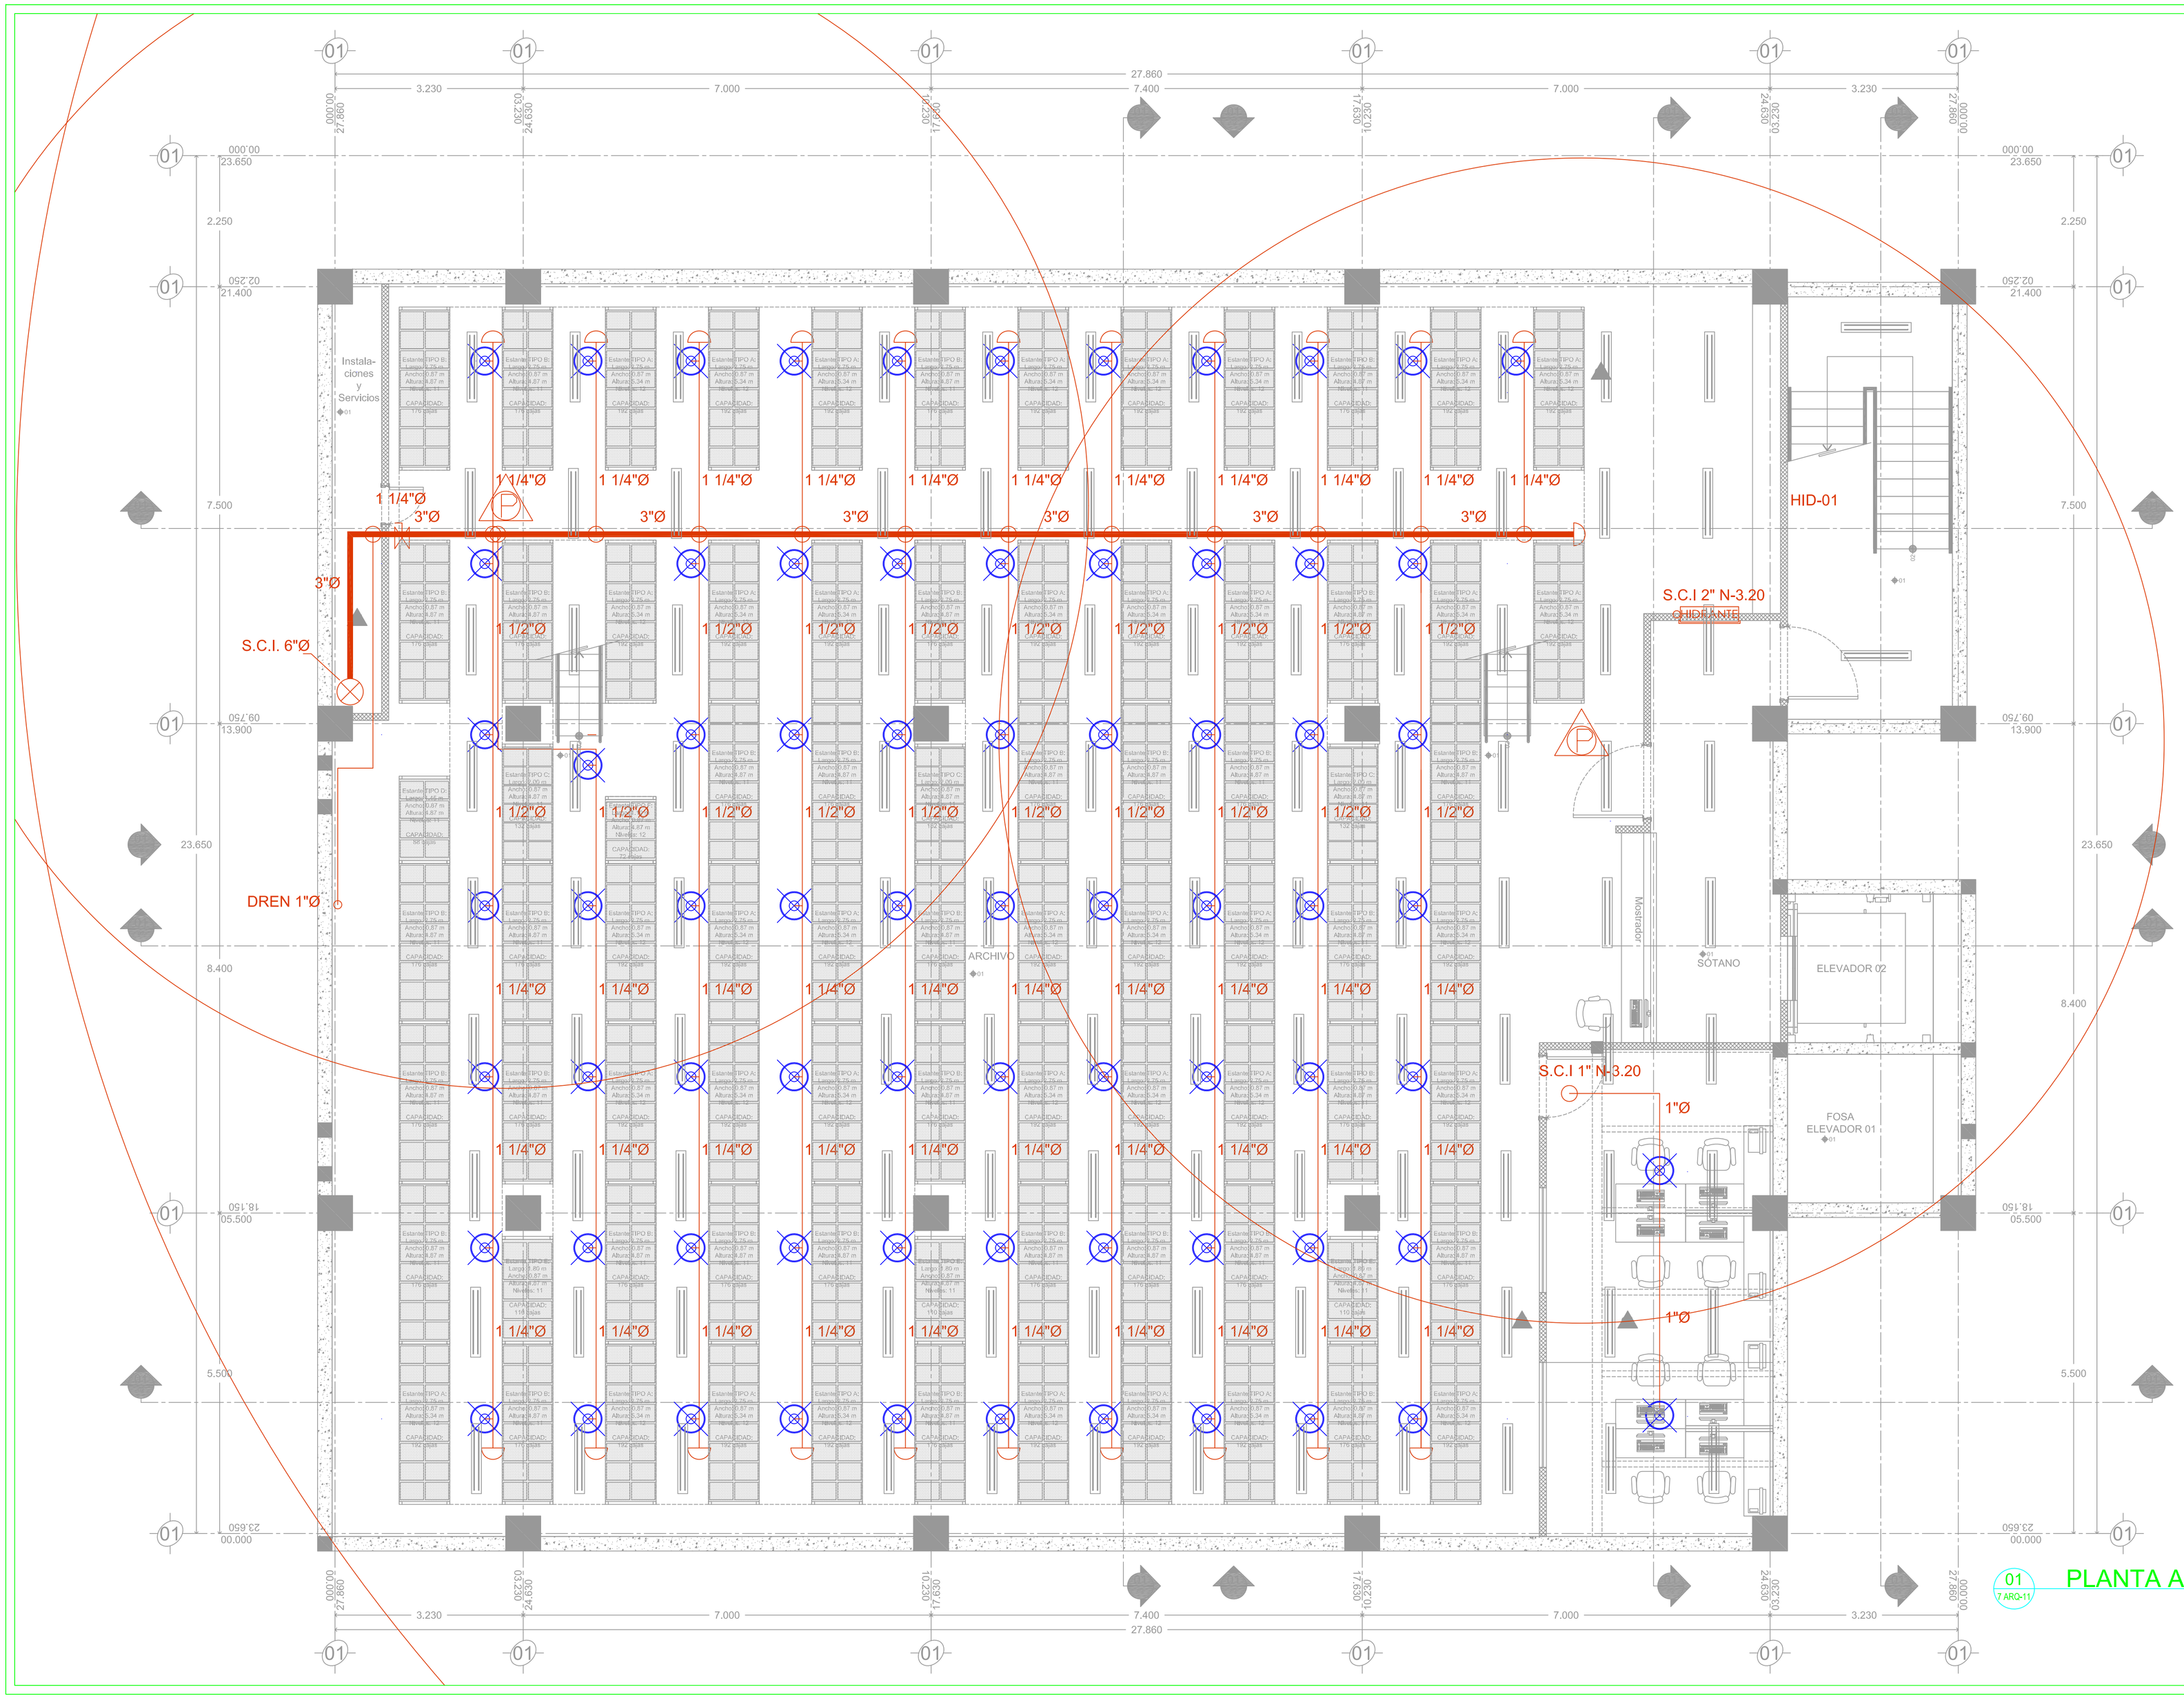

SIMBOLOGÍA:

1. COTAS EN METROS.
2. NIVELES EN METROS.
3. LAS COTAS RIGEN AL DIBUJO.

SIMBOLOGIA	
	Tubería de acero negro al carbon, pared delgada, con costura, aprobado UL y FM, para tuberias iguales y menores a 2" para roscar, para tuberias iguales y mayores a 2 ½" para ranurar.
B.C.I.	Baja Tubería contra Incendios
	Columna del sistema de extinclon de Incendios
	Rociador automatico, tipo Pendent "hacia abajo", respuesta rapida, entrada roscada ½" N.P.T., orificio de ½", para una temperatura de 175 grados F, Factor-K de 5.6, color oromo, aprobado UL y FM.
	Tapon campana para tubería de acero del sistema de incendios
	Hidrante contra Incendios que incluye; gabinete metalico en color blanco con medidas 80x75x21 cms, cristal con calcomanía, valvula angular de 2"x1 ½", manguera tipo industrial de 1½" x 30 mts, niple cana, llave de ajuste, chiflon de ajuste, rack de despliegue rapido.
00"Ø	Diametro nominal en pulgadas
	Indica cambio de nivel de tubería
HID-00	Indica numero de hidrante contra incendios
	Extintor portatil de Polvo Químico Seco (PQS) tipo ABC, con capacidad de 6 kgs., incluye soporte para montaje en muro
	Extintor portatil de CO, para fuegos electricos, con capacidad de 6 kgs., incluye soporte para montaje en muro
	Toma siamesa para bomberos, terminado cromado, con dos entradas de 2½" con tapones y cadenas, una salida de 4" roscada, incluye plato cromado con la leyenda "Bomberos"
	Nodo de calculo hidraulico

LOCALIZACIÓN:

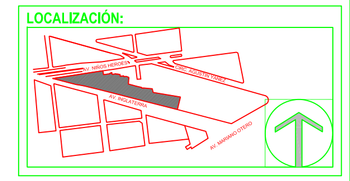

NOTAS:

AVISO DE CONFIDENCIALIDAD.
Este información y/o el material adjunto es para uso exclusivo de la persona o entidad a la que expresamente se le ha enviado y puede contener información confidencial o privilegiada.
Si usted no es el destinatario legítimo del mismo, por favor suprímalo inmediatamente al remitente y borrelo. Cualquier revisión, retransmisión, difusión o cualquier otro uso de esta información, por personas o entidades diferentes a la de su destinatario original, sin su consentimiento previo, es prohibida y puede ser ilegal y debe ser considerada como constitutivo de ruptura relación legal, confidencial o de otro índole similar.

Notice of Confidentiality.- This information is intended only for the person or entity to which it is addressed and may contain confidential and/or privileged material. Any review, retransmission, dissemination or other use of, or taking of any action in reliance upon, this information by persons or entitiesother than the intended recipient is prohibited by you and may be illegal and should be considered as a rupture immediately and delete this information, including attachments, without keeping, copying, distributing or disclosing.

REPRESENTANTE LEGAL: ING. JUAN JORGE MARTÍNEZ TREJO	firma
DIRECTOR DE PROYECTOS: ARQ. GERSON CHÁNEZ GUZMÁN	firma

COLABORADORES:
ARQ. ALDO ROSAS GARCÍA
ARQ. BRENDA ALEJANDRA FUENTES GÓMEZ

ASEJ AUDITORÍA SUPERIOR DEL ESTADO DE JALISCO
A S E J
TITULAR MAESTRO EN DERECHO ALONSO GODOY PELAYO

TEI

NOMBRE DEL PROYECTO:

ELABORACIÓN DEL PROYECTO EJECUTIVO RELATIVO AL EDIFICIO NUEVO DE LA ASEJ, ASÍ COMO LA DIRECCIÓN GENERAL Y SUPERVISIÓN DE LA OBRA, ANEXO A CONTRATO N°. ASE-CI-005/2012

UBICACION DEL PROYECTO:

AV. NIÑOS HEROES No. 2409 COL. MODERNA
GUADALAJARA, JALISCO

CLAVE DEL PLANO:

07-PCI-13

CONTENIDO:

INSTALACIÓN CONTRA INCENDIOS
NIVEL -6.08

ESCALA: 1:50	FECHA: DICIEMBRE 2013
REVISÓ:	DIBUJÓ: R.A.B.R.
APROBÓ:	REVISIÓN: AS BUILT

ESCALA GRÁFICA:

01 / 7 ARQ-11

PLANTA ARQ. N-6.08

ESCALA 1:50