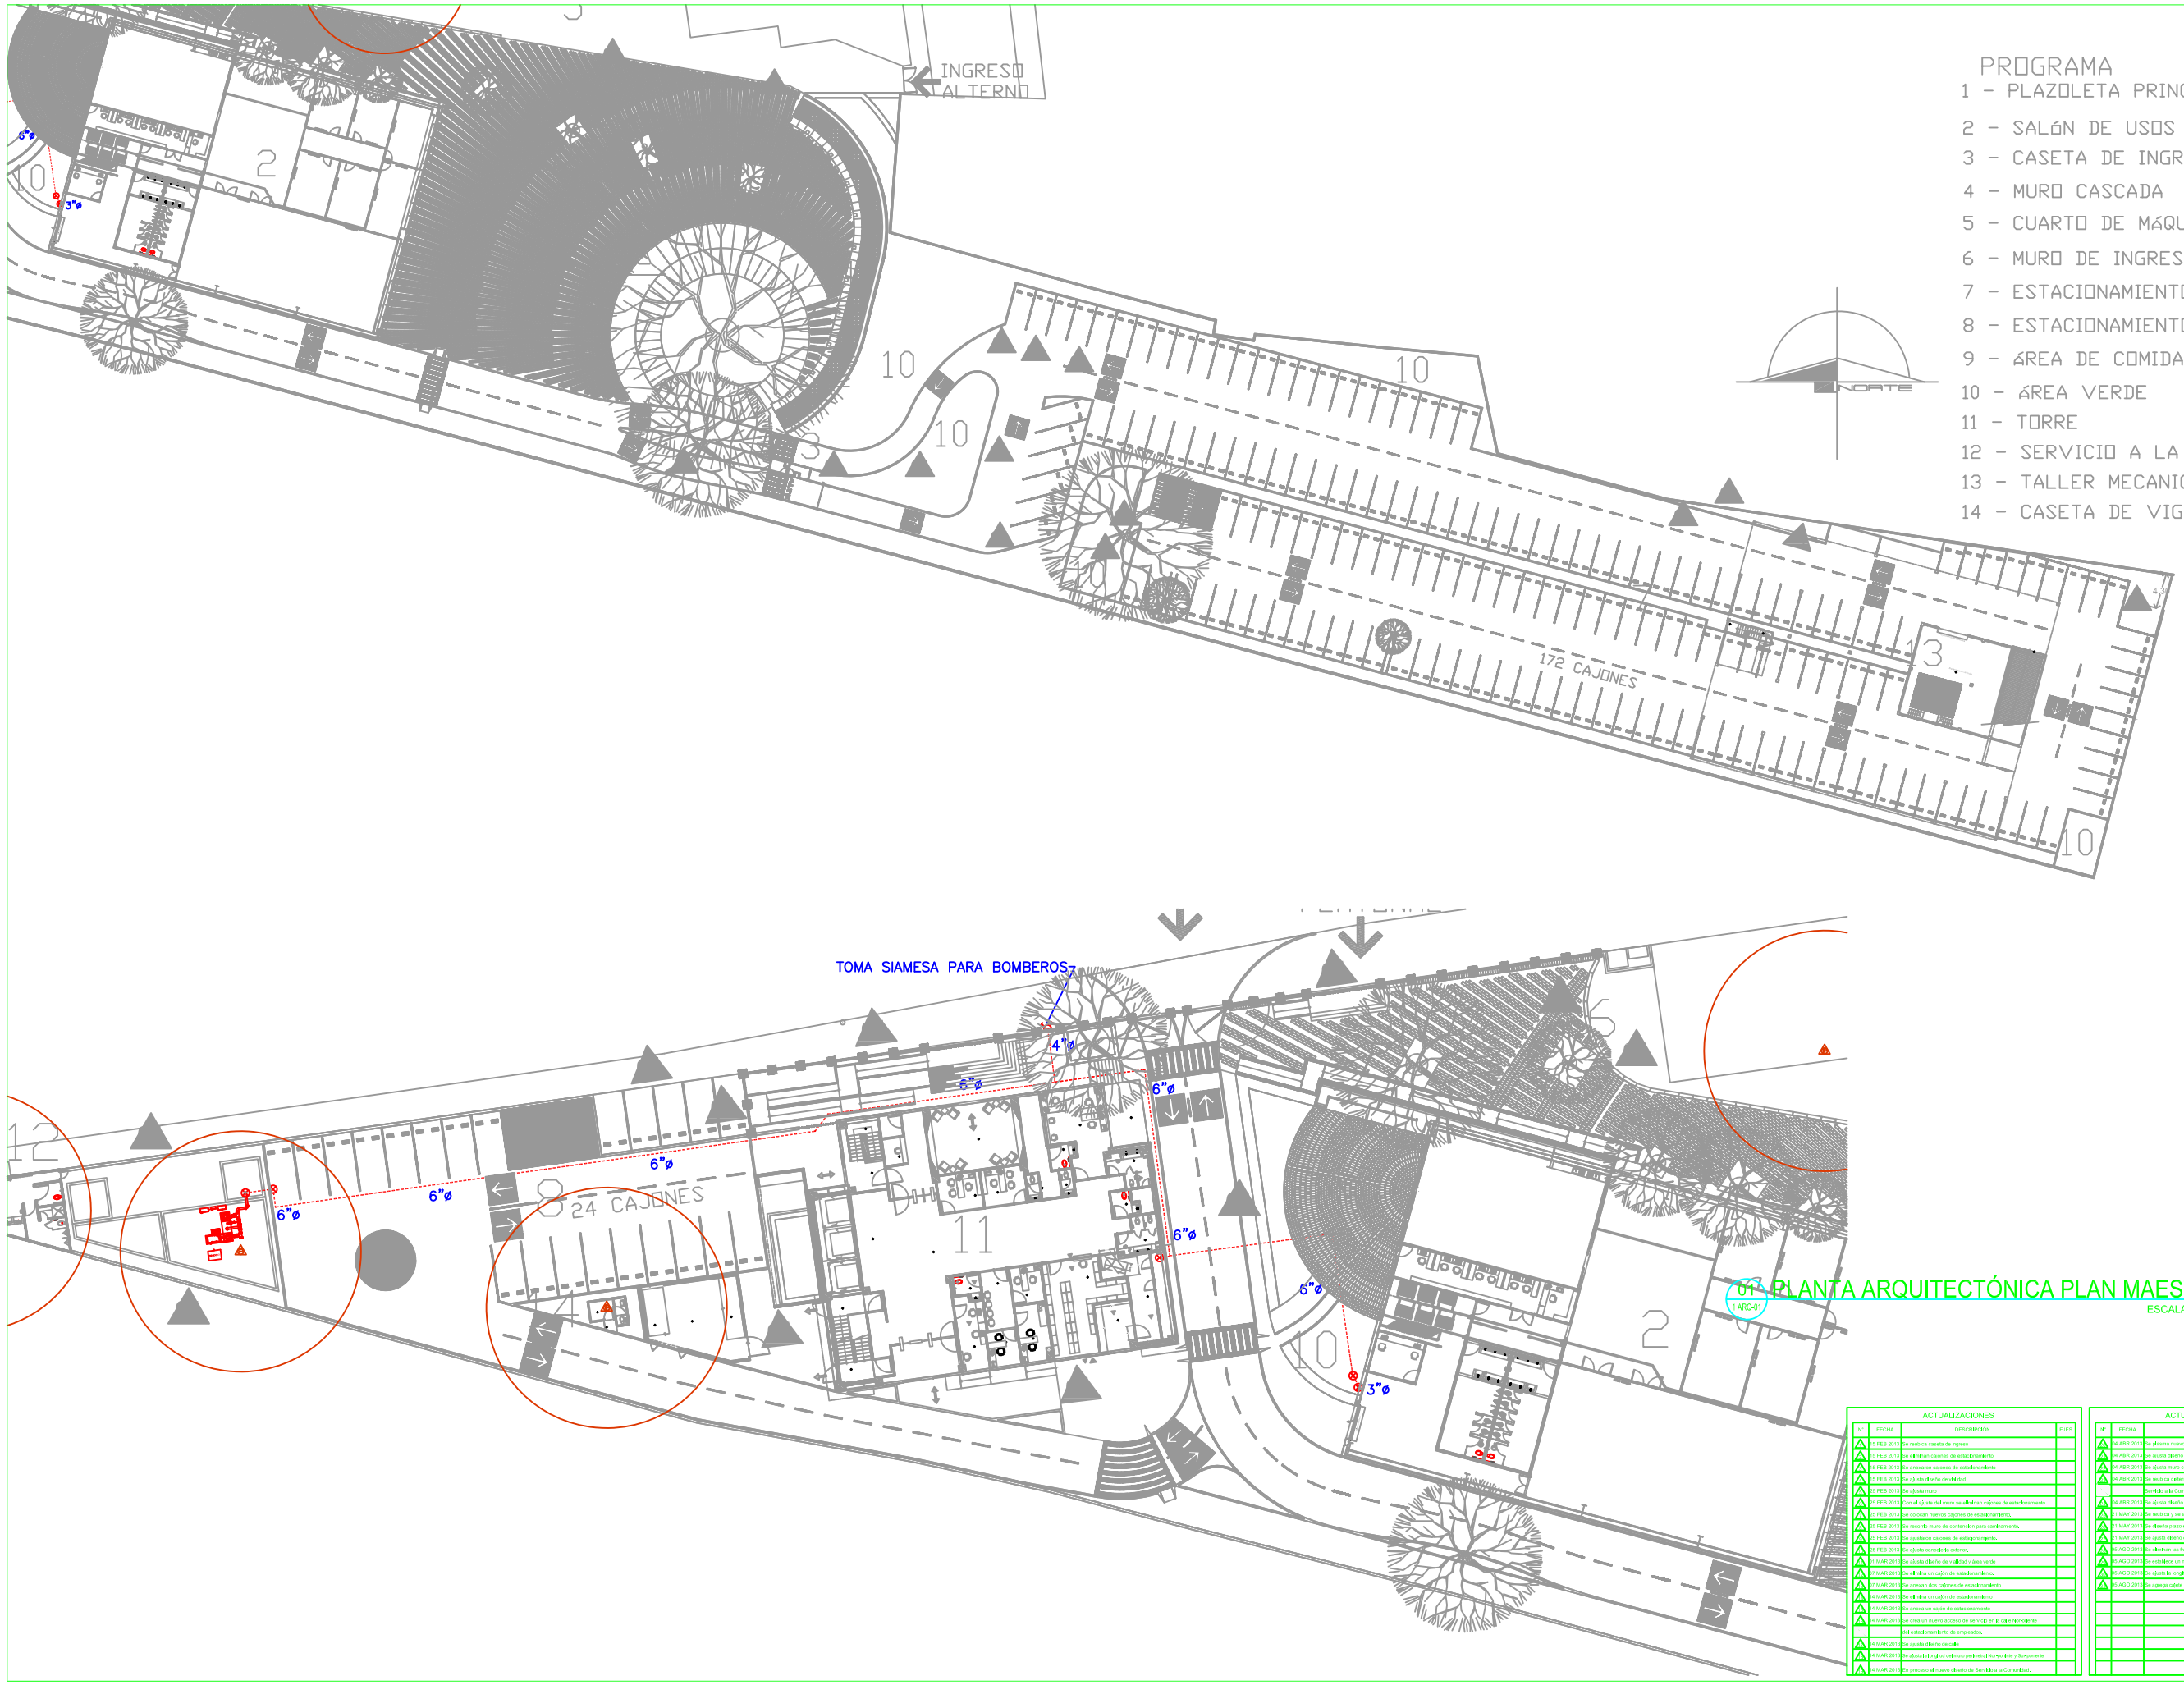

PROGRAMA

1 - PLAZOLETA PRINCIPAL
2 - SALÓN DE USOS MÚLTIPLES
3 - CASETA DE INGRESO
4 - MURO CASCADA
5 - CUARTO DE MÁQUINAS
6 - MURO DE INGRESO
7 - ESTACIONAMIENTO GENERAL
8 - ESTACIONAMIENTO VISITA
9 - ÁREA DE COMIDA Y DESCANSO
10 - ÁREA VERDE
11 - TORRE
12 - SERVICIO A LA COMUNIDAD
13 - TALLER MECANICO
14 - CASETA DE VIGILANCIA

01 PLANTA ARQUITECTÓNICA PLAN MAESTRO

1 ARQ-01

ESCALA 1:500

SIMBOLOGÍA:
1. COTAS EN METROS.
2. NIVELES EN METROS.
3. LAS COTAS RIGEN AL DIBUJO.

SIMBOLOGIA	
	Tuberia de acero negro al carbon, pared delgada, con costura, aprobado UL y FM, para tuberias iguales y menores a 2" para roscar, para tuberias iguales y mayores a 2½" para ranurar.
B.C.I.	Baja Tuberia contra Incendios
	Columna del sistema de extincion de incendios
	Rociador automatico, tipo Pendent "hacia abajo", respuesta rapida, entrada roscada ½" N.P.T., orificio de ½", para una temperatura de 175 grados F, Factor-K de 5.6, color cromo, aprobado UL y FM.
	Tapon campana para tuberia de acero del sistema de incendios
	Hidrante contra incendios que incluye: gabinete metalico en color blanco con medidas 80x75x21 cms, cristal con calcomanía, válvula angular de 2"x1½"; manguera tipo Industrial de 1½" x 30 mts, niple cana, llave de ajuste, chiflon de ajuste, rack de despliegue rapido.
00"Ø	Diametro nominal en pulgadas
	Indica cambio de nivel de tuberia
HID-00	Indica numero de hidrante contra incendios
	Extintor portatil de Polvo Químico Seco (PQS) tipo ABC, con capacidad de 6 kgs., incluye soporte para montaje en muro
	Extintor portatil de CO, para fuegos electricos, con capacidad de 6 kgs., incluye soporte para montaje en muro
	Toma siamesa para bomberos, terminado cromado, con dos entradas de 2½" con tapones y cadenas, una salida de 4" roscada, incluye plato cromado con la leyenda "Bomberos"
	Nodo de calculo hidraulico

LOCALIZACIÓN:

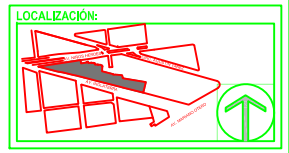

NOTAS:

AVISO DE CONFIDENCIALIDAD:
Este documento y su contenido pertenecen en exclusiva a quien corresponda de la empresa y/o filial a la que expresamente se lo hubiere dirigido, y poseen carácter de información confidencial y reservada (el dibujo).
Si usted no es el destinatario legítimo del dibujo, por favor repórtelo inmediatamente al remitente y bórrelo, destruya o devuelva el dibujo original y sus copias. Si usted no es el destinatario legítimo del dibujo, su contenido le pertenece a quien corresponda de la empresa y/o filial a la que expresamente se lo dirigió, y su uso, divulgación o copia le está prohibido por ser contrario a normas legales vigentes y/o políticas de la empresa y/o filial a la que pertenezca quien corresponda.
Nota de Confidencialidad: Este mensaje y sus anexos (en adelante "el mensaje") es dirigido exclusivamente para uso del destinatario(s) arriba indicado. Adicionalmente, el mensaje puede contener información privilegiada y/o confidencial. Si no es el destinatario indicado, por favor borrar el mensaje inmediatamente y notificar al remitente. Cualquier uso, divulgación, copia, distribución, impresión o acción realizada con base en la información contenida en el mensaje, sin autorización del remitente, es estrictamente prohibida. Los archivos adjuntos a este mensaje pueden contener virus informáticos o otros elementos dañinos. Por lo tanto, debemos advertir que no nos responsabilizamos por cualquier daño ocasionado por el uso de los mismos. Including attachments, without recipient's distribution or distribution.

REPRESENTANTE LEGAL: ING. JUAN JORGE MARTÍNEZ TREJO	Firma
DIRECTOR DE PROYECTOS: ARQ. GERSON CHÁVEZ GUZMÁN	Firma

COLABORADORES:
ARQ. ALDO ROBAS GARCÍA
ARQ. BRENDA ALEJANDRA FUENTES GÓMEZ

ASEJ AUDITORÍA SUPERIOR DEL ESTADO DE JALISCO
"2013, Año de Francisco Javier Mina"

TITULAR MAESTRO EN DERECHO ALONSO GODOY PELAYO

TEI

NOMBRE DEL PROYECTO:
ELABORACIÓN DEL PROYECTO EJECUTIVO RELATIVO AL EDIFICIO NUEVO DE LA ASEJ, ASÍ COMO LA DIRECCIÓN GENERAL Y SUPERVISIÓN DE LA OBRA, ANEXO A CONTRATO N°. ASEJ-CP-001/2012

UBICACION DEL PROYECTO:
AV. NIÑOS HEROES No. 2409 COL. MODERNA GUADALAJARA, JALISCO

CLAVE DEL PLANO:
01-PCI-CONJUNTO

CONTENIDO:
INSTALACION CONTRA INCENDIO CONJUNTO

ESCALA: 1:50	FECHA: DICIEMBRE 2013
REVISO:	DIBUJO: R.A.B.R.
APROBO:	REVISIÓN: AS BUILT

ESCALA GRÁFICA:

ACTUALIZACIONES

N°	FECHA	DESCRIPCIÓN	EJES
1	13 FEB 2013	Se modifica cisterna de ingreso	
2	13 FEB 2013	Se elimina un cajón de estacionamiento.	
3	13 FEB 2013	Se amplian cajones de estacionamiento	
4	13 FEB 2013	Se ajusta diseño de cálidad	
5	26 FEB 2013	Se ajusta muro	
6	26 FEB 2013	Con el ajuste del muro se eliminan cajones de estacionamiento	
7	26 FEB 2013	Se colocan nuevos cajones de estacionamiento.	
8	26 FEB 2013	Se recorre muro de contención para cumplimiento.	
9	26 FEB 2013	Se ajustaron cajones de estacionamiento.	
10	26 FEB 2013	Se ajusta cancelería exterior.	
11	4 MAR 2013	Se ajusta diseño de cálidad y área verde	
12	4 MAR 2013	Se elimina un cajón de estacionamiento.	
13	4 MAR 2013	Se amplian dos cajones de estacionamiento	
14	4 MAR 2013	Se elimina un cajón de estacionamiento.	
15	4 MAR 2013	Se amplia un cajón de estacionamiento	
16	4 MAR 2013	Se crea un nuevo acceso de servicio en la calle Noroeste del estacionamiento de empleados.	
17	4 MAR 2013	Se ajusta diseño de calle	
18	4 MAR 2013	Se ajusta kilometraje entre poste perimetral noroeste y Suroeste	
19	4 MAR 2013	Se procesa el nuevo diseño de Sendero de Comunidad.	

ACTUALIZACIONES

N°	FECHA	DESCRIPCIÓN	EJES
1	04 ABR 2013	Se ajusta nuevo diseño de Sendero de Comunidad.	
2	04 ABR 2013	Se ajusta diseño de rampa de acceso peatonal	
3	04 ABR 2013	Se ajusta muro curvo de Ingreso	
4	04 ABR 2013	Se modifica número de área verde de un costado de Sendero a la Comunidad	
5	04 ABR 2013	Se ajusta diseño de plaza por el Muro Curvo	
6	31 MAY 2013	Se modifica y se ajusta diseño de Ingreso a discreto y pick.	
7	31 MAY 2013	Se diseña discreto de Ingreso sur ¿Para por ajustes en tiendas.	
8	31 MAY 2013	Se ajusta diseño de Subestación Elécs. y Generadores de Energía.	
9	05 AGO 2013	Se eliminan las hiedras de vegetación cercanas a la Fuente Pyrd.	
10	05 AGO 2013	Se establece un nuevo límite para la cimiento Pyrd. en la parte norte	
11	05 AGO 2013	Se ajusta la longitud del muro Curvo de Ingreso.	
12	05 AGO 2013	Se agrega valvula para anti-fraude en la Fuente Pyrd.	